

小国基督教独立学園高等学校男子寮 新築工事



本間利雄設計事務所＋地域環境計画研究室

TOSHIO HOMMA & ASSOCIATES



本間利雄設計事務所＋地域環境計画研究室

1. 註冊證士登證號29226号 本間利雄

小国基督教独立学園高等学校男子寮新築工事

1.6	SCALE 1:500
-----	-------------

91112

A - 101

装置番号	装置名	圧高	仕上厚	巾	本	深さ	埋戻	埋戻	埋戻
1F									
	側室 46 ~ 20	10	RC 直 + FL		V	60			RC LGS RC
	倉庫室 2	10			↑	↑			
	廊下 E	10			↑	↑			RC
	廊下 B		MOY 直 + PT		↑				RC
	廊下 型	10	RC 直		—	—			RC
	作業室 型	10	RC 直 + PT		V	60			RC
	150		MOY 直 + PT		—	—			RC
	トイレタンク室	10							
	廊下	10	MOY 直 + PT		V	60			RC
	玄関	10	RC 直 + FL		V	80			RC
	150		MOY 直 + PT		100°GT	100			
	廊下 2	10	RC 直 + PT		V	60			RC
	洗面	10			↑	↑			RC LGS RC
	WC	-60	MOY 直 VS			↑			
	廊下 1	10	RC 直		—				
	廊下	10	MOY 直 VS		V	60			
2F									
	側室 1 ~ 5	10	RC 直 + FL		↑	↑			RC LGS RC
	11 ~ 15 + 20	10			↑	↑			RC LGS RC
	倉庫室 1	10			↑	↑			RC LGS RC
	廊下 B	10			↑	↑			RC
	C	10			↑	↑			RC
	D	10			↑	↑			RC
	トイレ	10			↑	↑			RC
	廊下 A	10	MOY 直 VS		↑	↑			RC
	B	10			↑	↑			RC
	玄関	-50	RC 直 + VS		RC 直	100°GT	OP	↑	RC
	150		MOY 直 + PT		MOY 直 100°GT				RC
	廊下 2	10			—				
	作業室	10	RC 直 + FL		V	60			RC
	洗面所	10	RC 直 + VS		V	↑			RC
	廊下 型	10			↑	↑			RC
	150		MOY 直 + PT						RC
	浴室	10	RC 直 + VS		V	60			RC
	WC 2	-60	RC 直 + VS		100°GT 埋戻 50	100			
	150		MOY 直 + PT		99°GT 埋戻				RC
	廊下 46 6 埋戻 12	+100	RC 直 + FL		20°GT 埋戻				RC
	トイレ	10			V				RC
1F									
	倉庫	-100	MOY 直 HT						RC

原	工 料 費	大 小	材 質	高 さ	備 考
a RC 柱、b PB GL・EP PB 2 重 鉄筋・EP		RC 柱			欄 (新設工費)
c RC 柱 d PB GL・EP		↑			
↑		RC 柱			1/2 張り、7' (76E)
↑		↑			
RC 柱		↑			真鍮板 24x12 7 150×50
↑		RC 柱			ウレタン、60°
b RC 柱 c PB GL・EP d PB GL・EP		RC 柱			1/2 張り、7' (76E)
e RC 柱 f PB GL・EP		RC 柱			上欄 1/2 張り、7' 50×100 UC 欄 (新設工費)
g RC 柱 h PB GL・EP i PB 2 重 鉄筋・EP	1/2 重 鉄筋・EP	PB 9 + VP			真鍮板 1/2 張り、7' 50×100 UC
j RC 柱 k PB GL・EP l PB GL・EP	↑	PB 9 + EP			
↑		RC 柱			
a RC 柱、b PB GL・EP c PB GL・EP		↑			
↑		RC 柱			1/2 張り、7' (76E)
↑		↑			
RC 柱		↑			1/2 張り、7' (76E)
↑		↑			
PB GL・EP		↑			上欄 1/2 張り、7' 50×100 UC
RC 柱		RC 柱			
a RC 柱 b PB GL・EP c PB GL・EP d PB GL・EP	1/2 重 鉄筋・EP	PB 9 + EP			
↑		RC 柱			スチール、上欄 (新設工費) 真鍮板 1/2 張り、7' 50×100 UC 欄 (新設工費)
↑		↑			真鍮板 1/2 張り、7' 50×100 UC 欄 (新設工費)
RC 柱		↑			真鍮板 1/2 張り、7' 50×100 UC 欄 (新設工費)
↑		RC 柱			真鍮板 1/2 張り、7' 50×100 UC 欄 (新設工費)
↑		↑			
PB GL・EP		↑			1/2 張り、7' (76E)
↑		↑			1/2 張り、7' (76E)
↑		↑			
RC 柱		↑			上欄 1/2 張り、7' 50×100 UC
↑		RC 柱			


小国基督教独立学園高等学校
男子寮新築工事


仕 上 表 1

PROJECT NO 91112	DRAWING NO A 102
---------------------	---------------------

建築業士登録第22226号
 代表 本間利雄設計事務所
 代表 本間利雄

DATE	DRAWN BY
------	----------

91 6	
CHECKED BY	SCALE

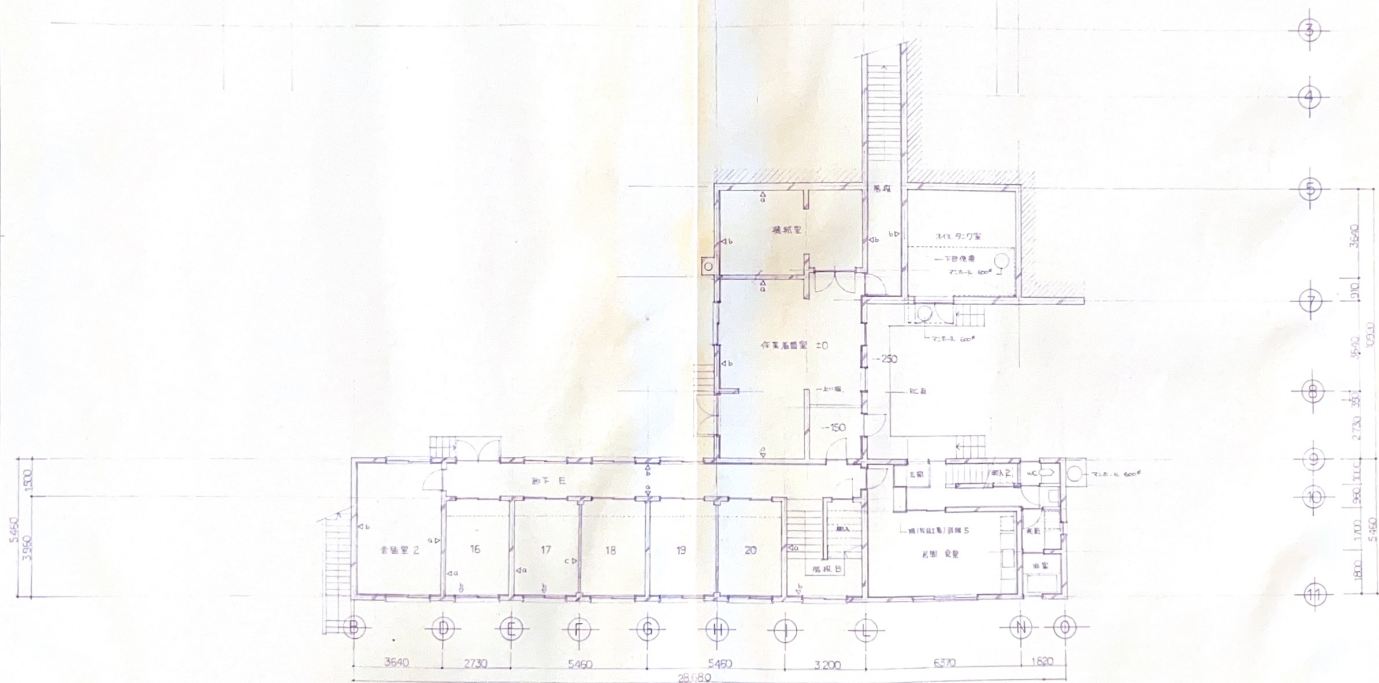

本間利雄設計事務所 + 地域環境計画研究室



小国基督教独立学園高等学校男子寮新築工事

91112

1 層 平面図

A 104

DATE 91.5 SCALE 1:100
PROJECT NO. 91112
DRAWING NO. A 104

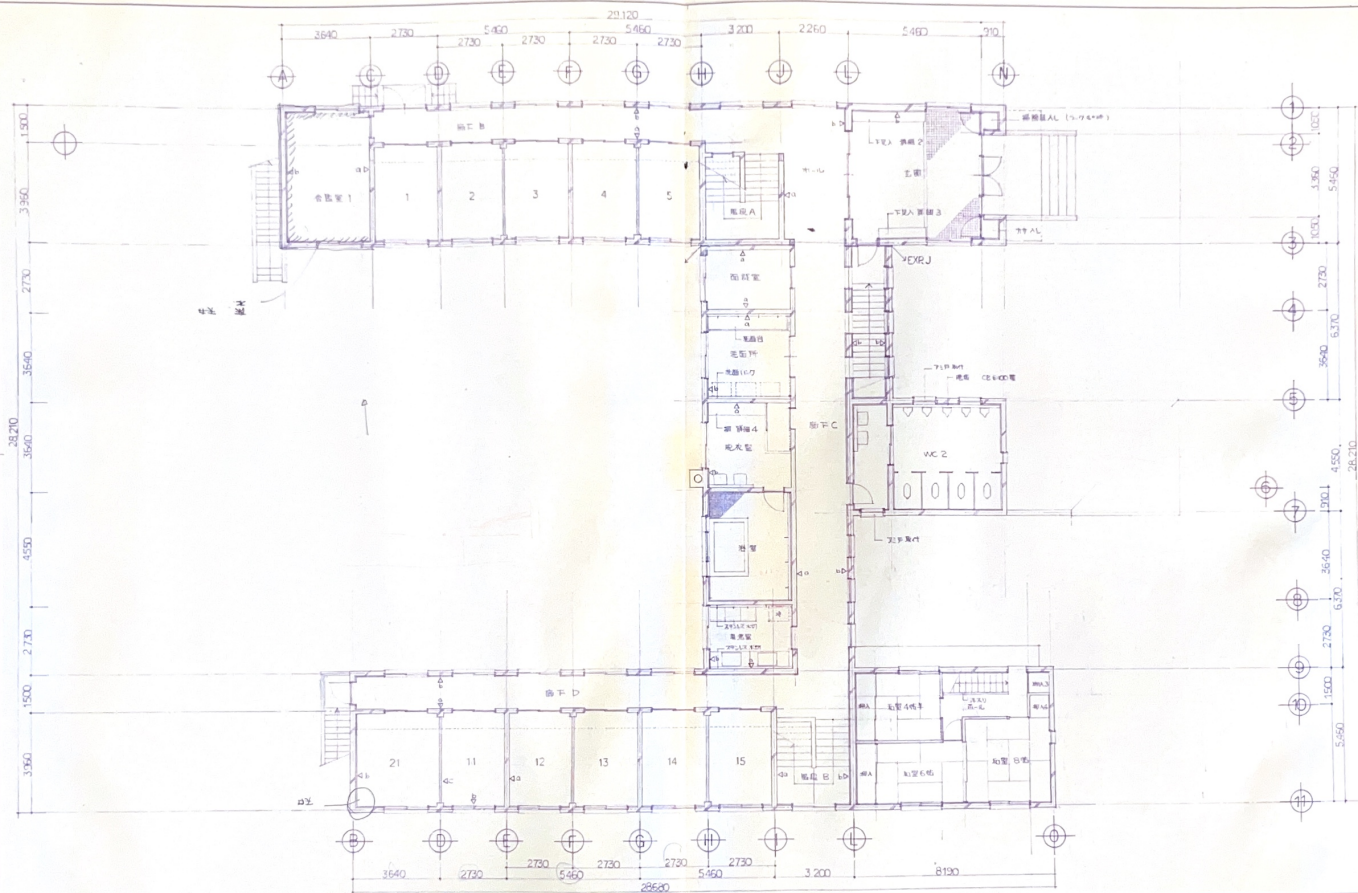

本間利雄設計事務所＋地域環境計画研究室



小国基督教独立学園高等学校男子寮新築工事

DATE 91.6 SCALE 1:100

PROJECT NO. 91112

DRAWING NO. A 105

2 階 平面図

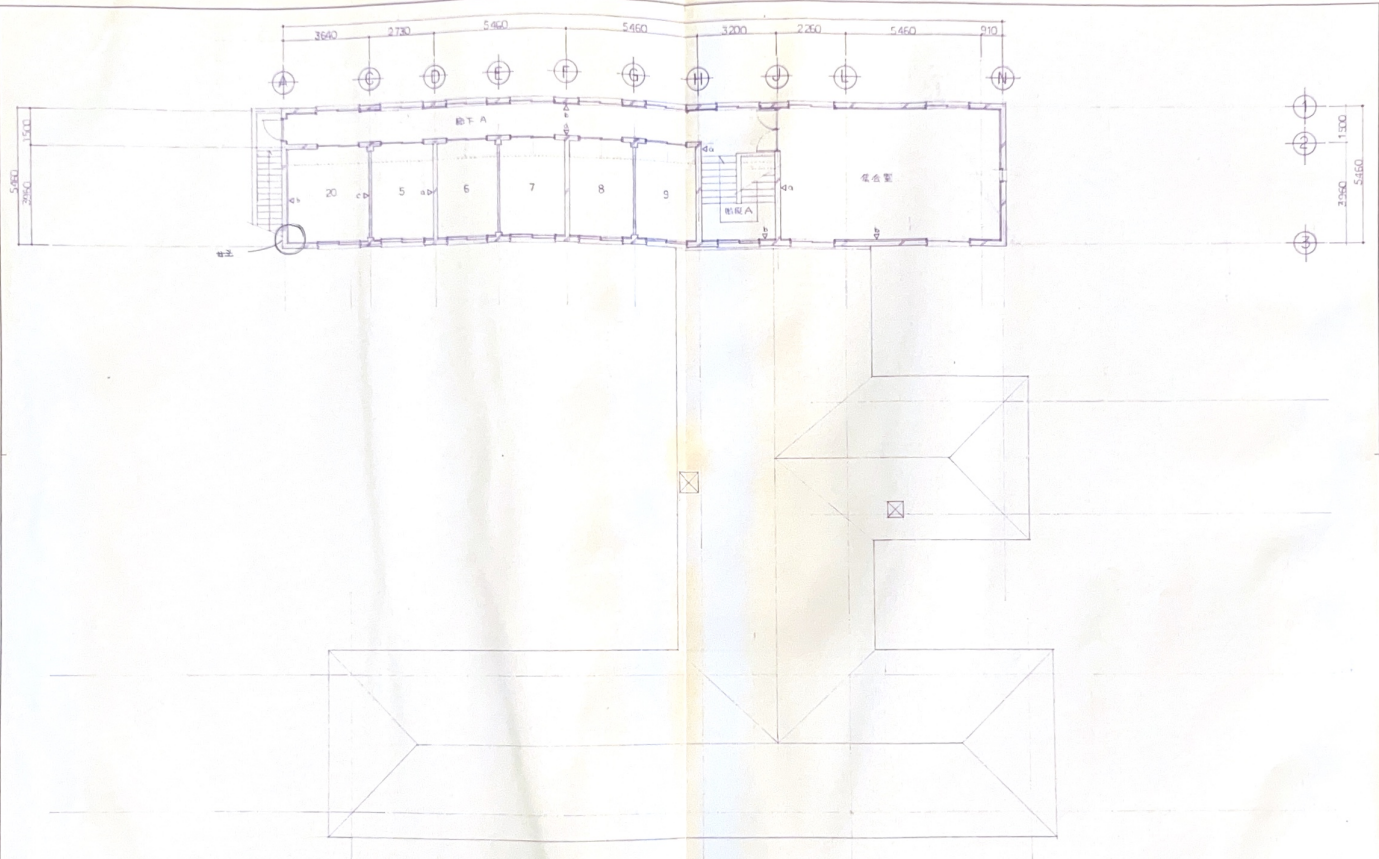

本間利雄設計事務所＋地域環境計画研究室


1 級建築士登録第25229号 本間利雄

小国基督教独立学園高等学校男子寮新築工事


3 階平面図

DATE	91.6	SCALE	1:100
PROJECT NO.	91112		
DRAWING NO.	A 106		

東

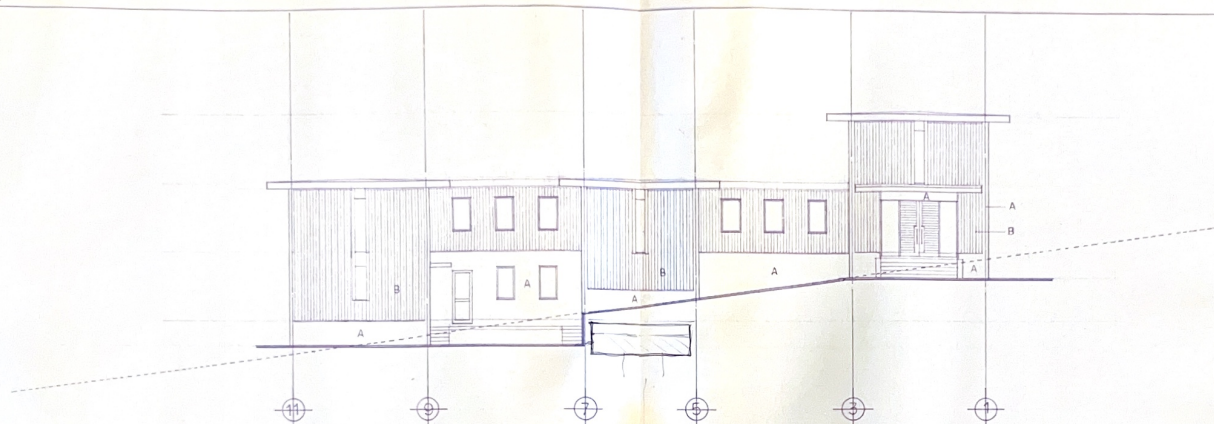

南

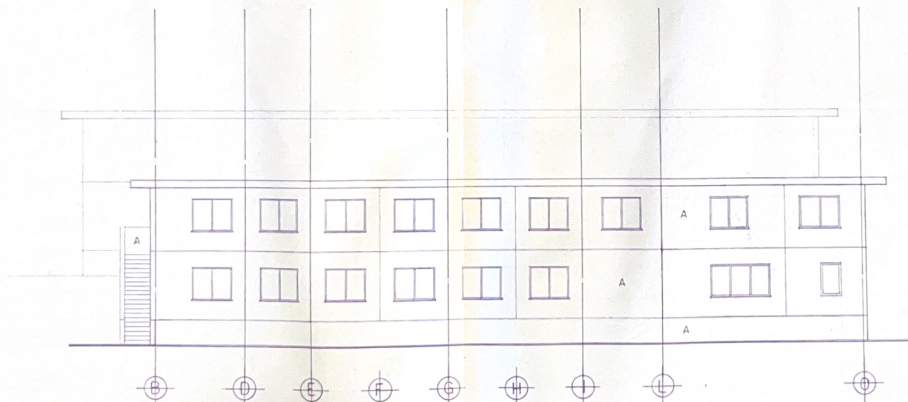

A コンクリート造、耐火・ラミネートガラス
B 木下地 (40×30 2400×2400) 和風半田瓦、瓦葺り、OS

本間利雄設計事務所 + 地域環境計画研究室




小国基督教独立学園高等学校男子寮新築工事

DATE 91.6 SCALE 1/100

PROJECT NO. 91112

DRAWING NO. A 107

東 市 立 〇 〇

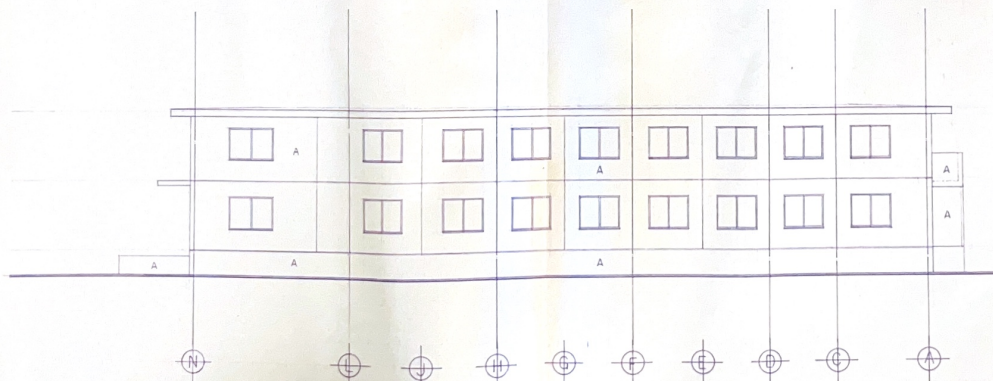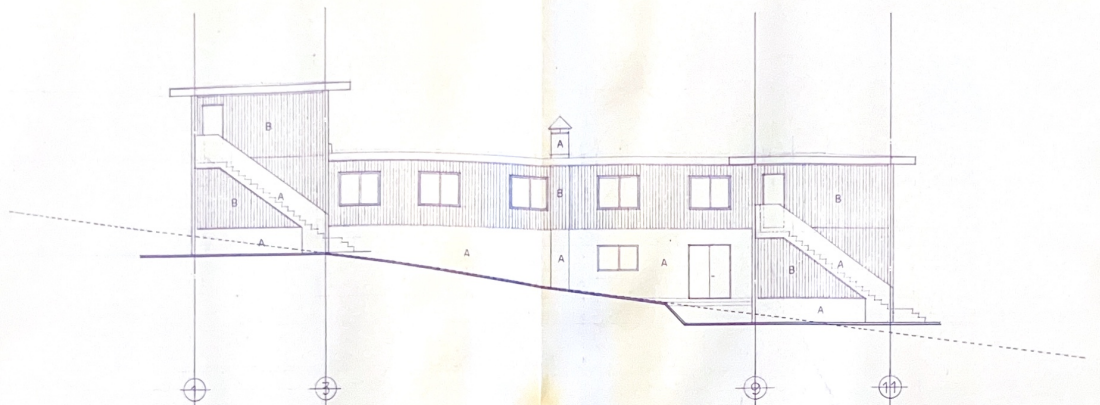

本間利雄設計事務所+地域環境計画研究室


小国基督教独立学園高等学校男子寮新築工事

DATE 91.6

SCALE 1/100



PROJECT NO.

91112

DRAWING NO.

A 108

西 立 図

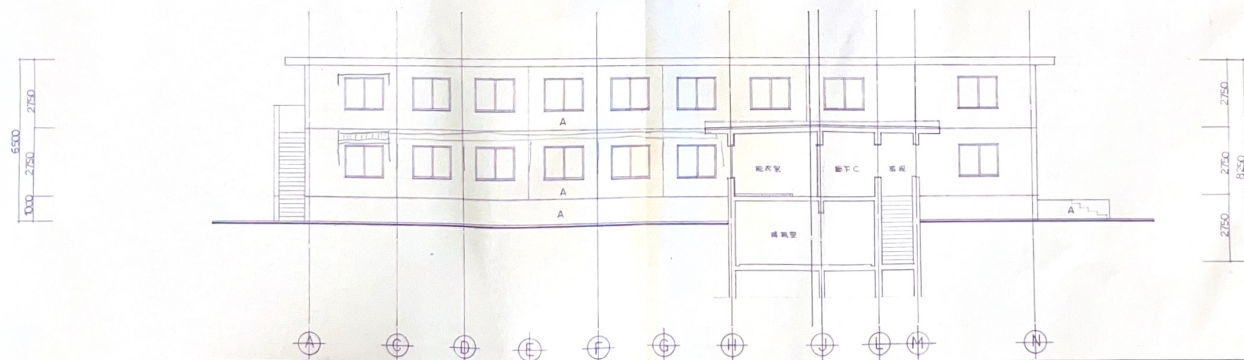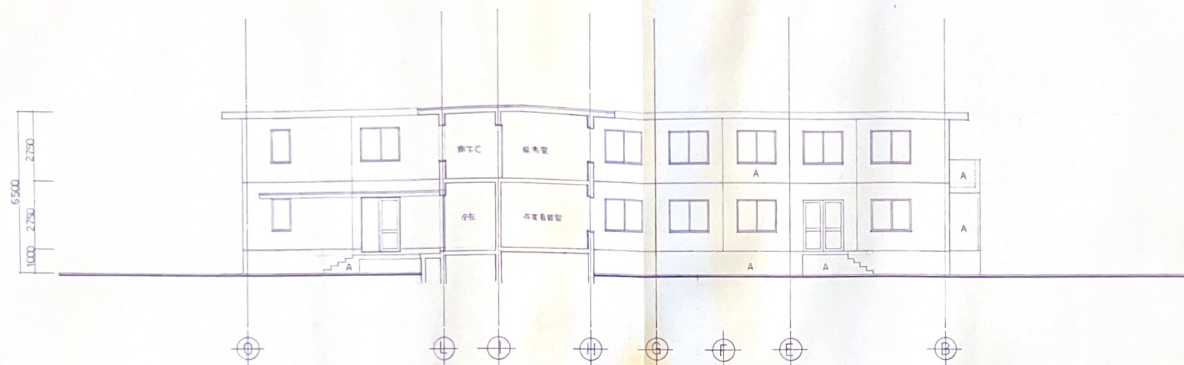

本間利雄設計事務所 + 地域環境計画研究室

1 建築設計事務所 2020年 本間利雄


小国基督教独立学園高等学校男子寮新築工事

DATE 91.6 SCALE 1/100

PROJECT NO. 91.112

DRAWING NO. A 109

断面図

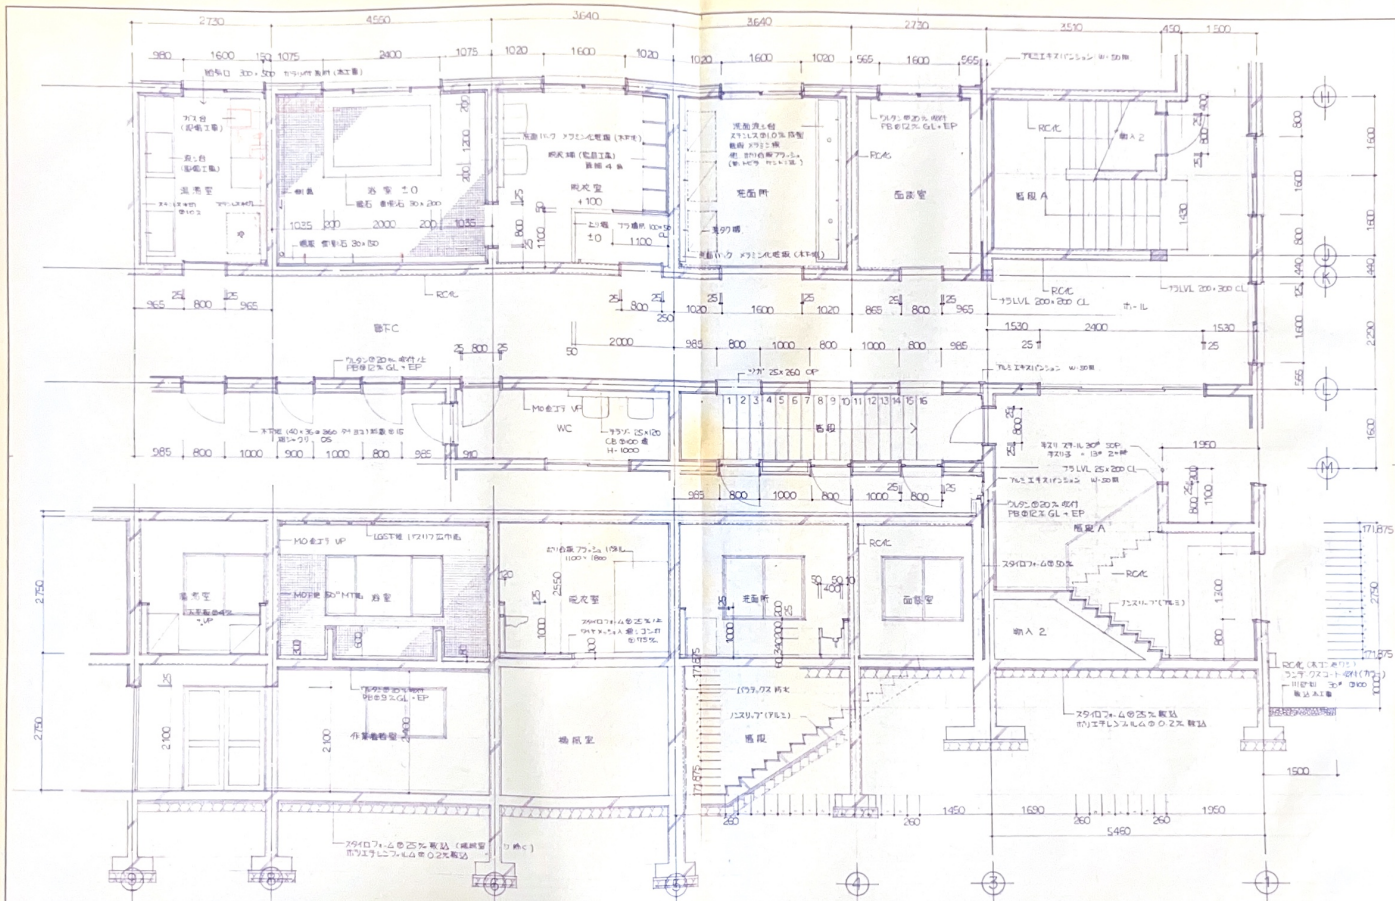

本間利雄設計事務所+地域環境計画研究室

1 建築設計士登録第2522号 本間利雄


小国基督教学校立学国高等学校男子寮新築工事

DATE 91.6 SCALE 1:50

PROJECT NO. 91112

DRAWING NO. A 110

各 部 図 面 1

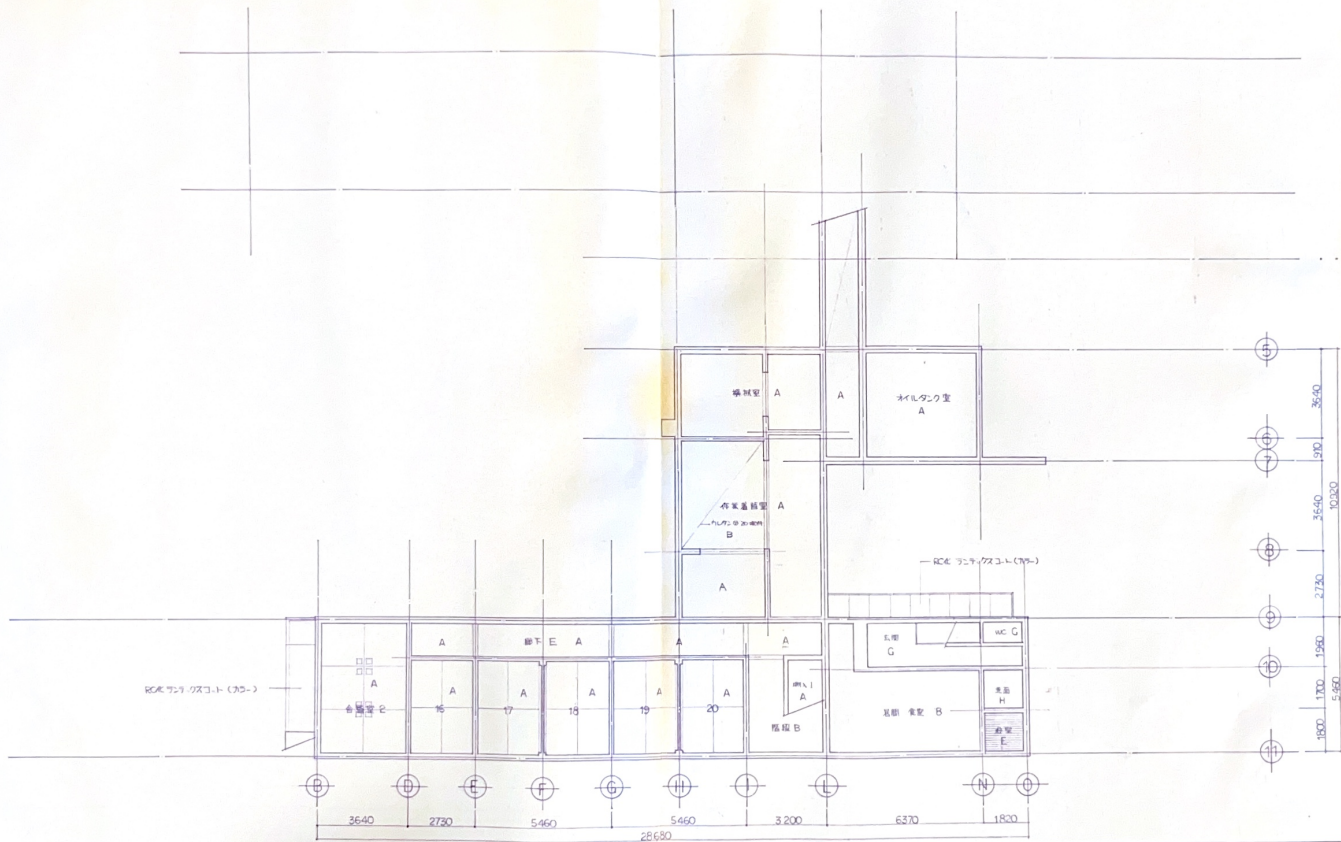

A RCF
B RCF (GL)
C VP (GL)
D RCF (GL)
E RCF (GL)
F RCF (GL)
G RCF (GL)
H RCF (GL)

本間利雄設計事務所+地域環境計画研究室

1 総建築士登録第2925号 本間利雄


小国基督教独立学園高等学校男子養育院工事

91.112

A 112

DATE 91.6 SCALE 1:100

1 関 天谷弘樹

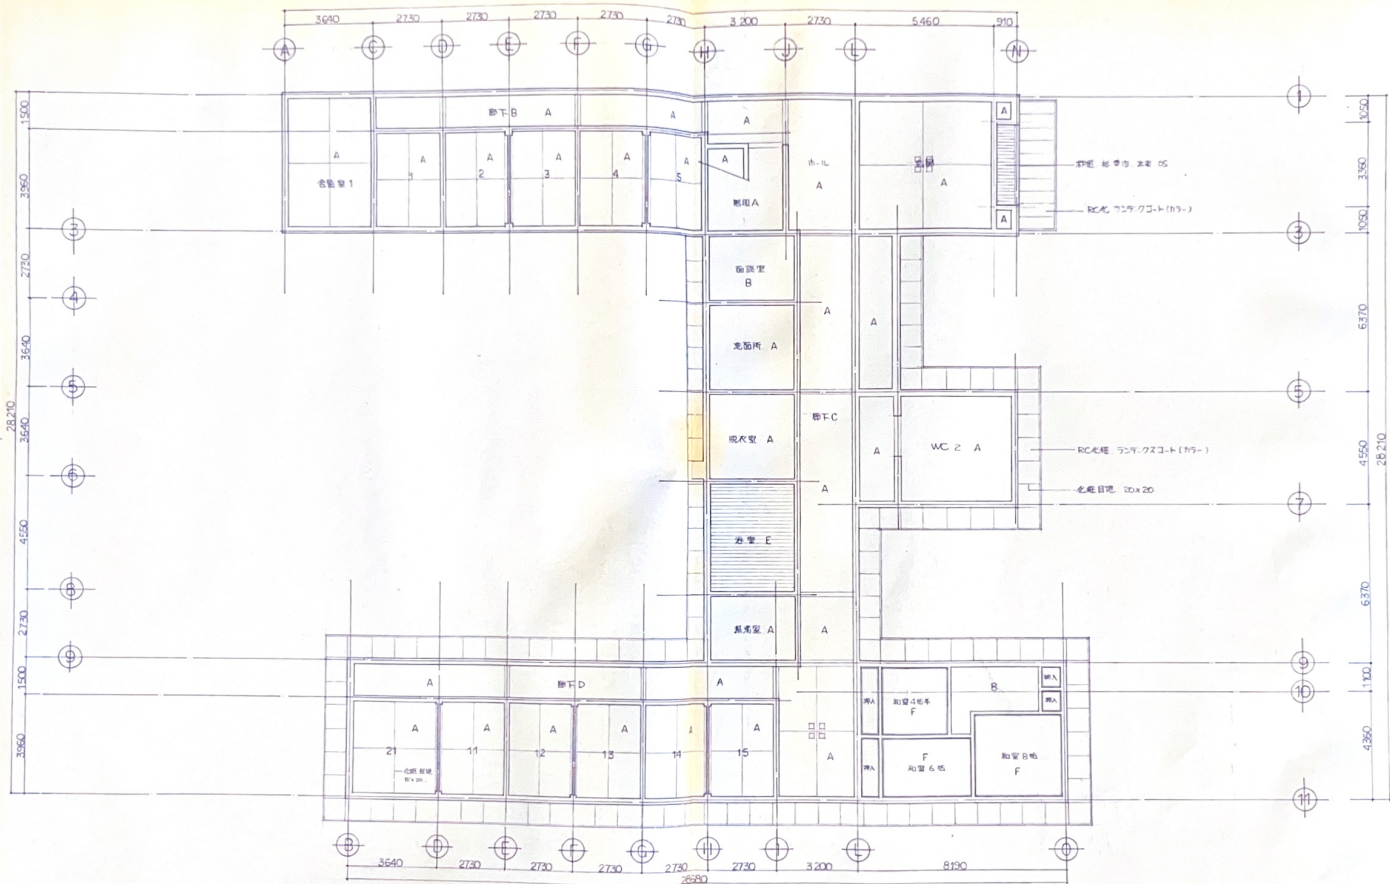

本間利雄設計事務所＋地域環境計画研究室


〒100-0001 東京都千代田区千代田 本間利雄

小国基督教独立学園高等学校男子寮新築工事


2 階 天井伏図

DATE	91.6	SCALE	1/100
PROJECT NO.	91112		
DRAWING NO.	A 113		

3 階 天井伏園

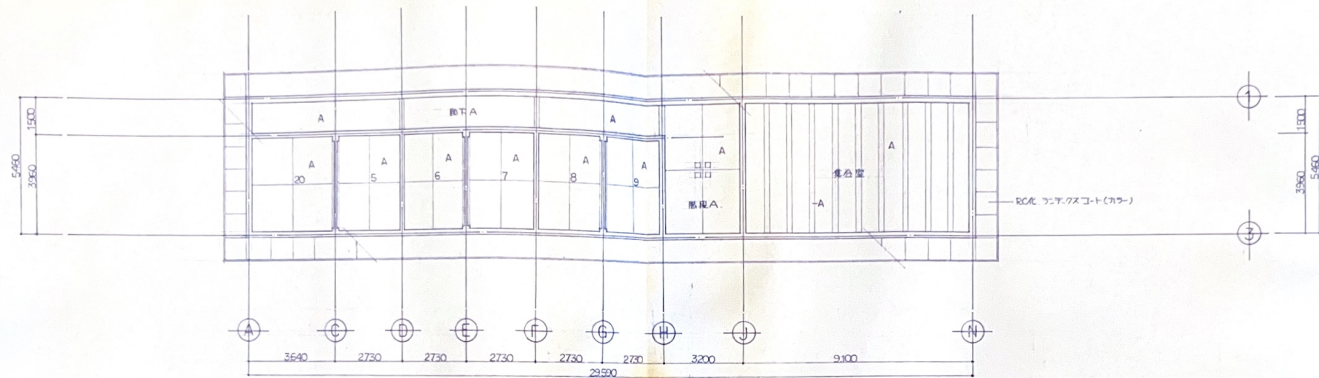

面積計算表

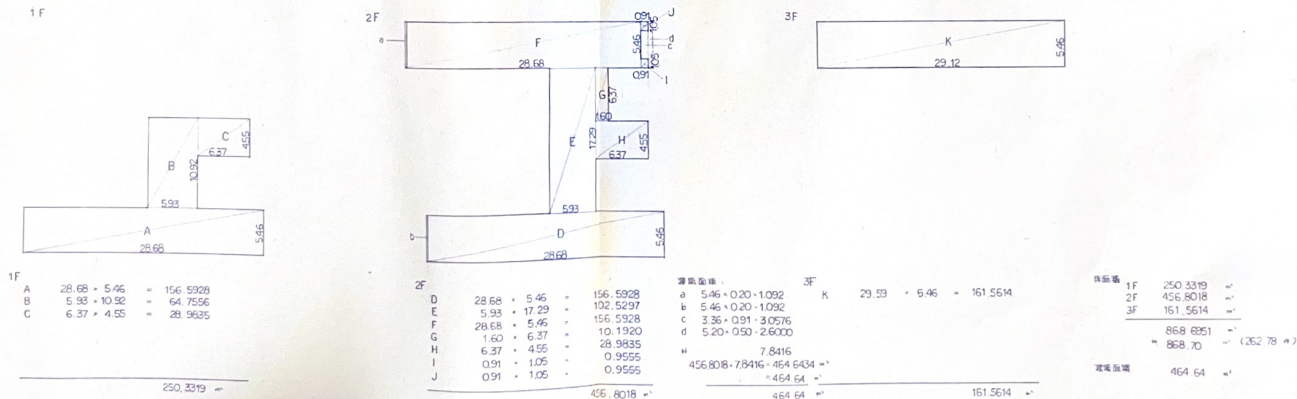

本間利雄設計事務所＋地域環境計画研究室

1 階建設士登録第2025号 本間 利雄

小国基督教独立学園高等学校男子寮新築工事

3 階 天井伏園 面積計算表

DATE 91.6 SCALE 1/100

PROJECT NO 91112

DRAWING NO A114

廊下

A. $1.5 \times 16.85 \times 3.96 \times 3.2 > 37.947$

C. $37.947 \times \frac{1}{50} = 0.75894$

C'. $0.3 \times 0.8 \times 0.3 \times 1.6 \times 1.2 > C \text{---OK}$

16~20

A. $3.90 \times 2.73 \times 10.8108$

B. $10.8108 \times \frac{1}{50} = 1.543$

D'. $1.3 \times 1.6 \times 2.08 > B \text{---OK}$

C. $10.8108 \times \frac{1}{50} = 0.216216$

C'. $0.3 \times 0.8 \times 0.24 > C \text{---OK}$

D. $10.8108 \times \frac{1}{50} = 0.54054$

D'. $1.3 \times 0.8 \times 1.04 > D \text{---OK}$

倉庫室 2

A. $5.46 \times 3.64 \times 19.8744$

B. $19.8744 \times \frac{1}{50} = 2.83$


D'. $1.3 \times 1.6 \times 2.4 \times 1.16 > B \text{---OK}$

C. $19.8744 \times \frac{1}{50} = 0.397488$

C'. $0.3 \times 0.8 \times 2 \times 0.48 > C \text{---OK}$

D. $19.8744 \times \frac{1}{50} = 0.99372$

D'. $1.3 \times 0.8 \times 2 \times 2.08 > D \text{---OK}$

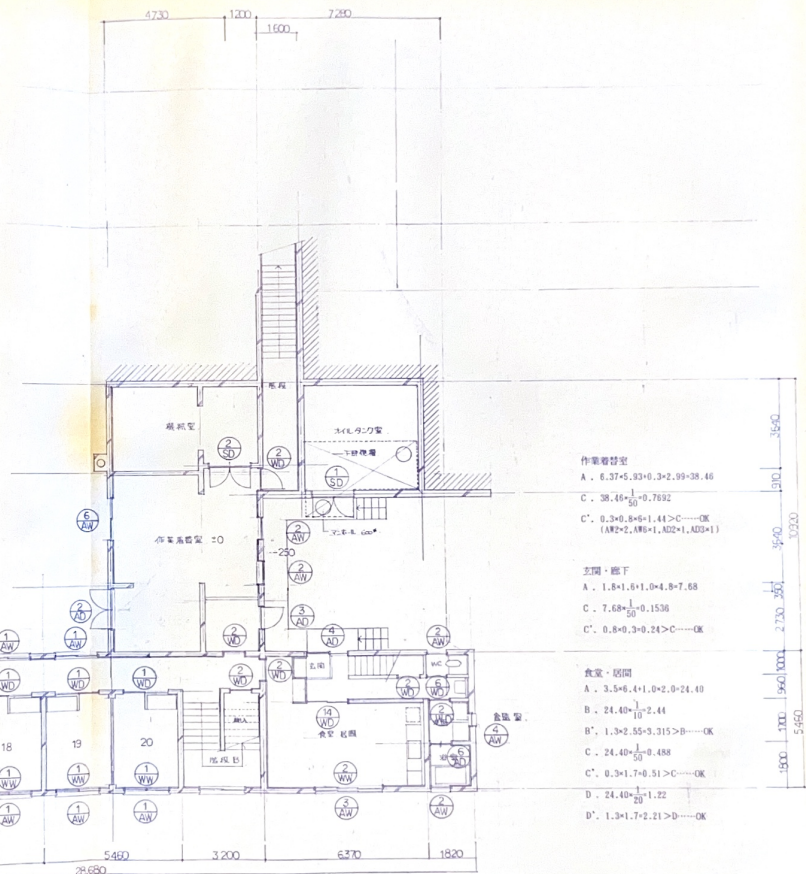

作業場等室

A. $6.37 \times 5.93 \times 0.3 \times 2.99 \times 38.46$

C. $38.46 \times \frac{1}{50} = 0.7692$

C'. $0.3 \times 0.8 \times 0.144 > C \text{---OK}$
(AMP>2, AMB>1, AMZ>1, AMO>1)

玄関・廊下

A. $1.8 \times 1.6 \times 1.0 \times 4.8 \times 7.68$

C. $7.68 \times \frac{1}{50} = 0.1536$

C'. $0.8 \times 0.3 \times 0.24 > C \text{---OK}$

食堂・厨房

A. $3.5 \times 6.4 \times 1.0 \times 2.0 \times 24.0$

B. $24.0 \times \frac{1}{10} = 2.44$

B'. $1.3 \times 2.55 \times 3.315 > B \text{---OK}$

C. $24.0 \times \frac{1}{50} = 0.488$

C'. $0.3 \times 1.7 \times 0.51 > C \text{---OK}$

D. $24.0 \times \frac{1}{20} = 1.22$

D'. $1.3 \times 1.7 \times 2.21 > D \text{---OK}$




本問利雄設計事務所+地域環境計画研究室


小国基督教独立学園高等学校男子校舎新築工事

DATE	91.6	SCALE	1:100
PROJECT NO.	91.112		
DRAWING NO.	A.115		


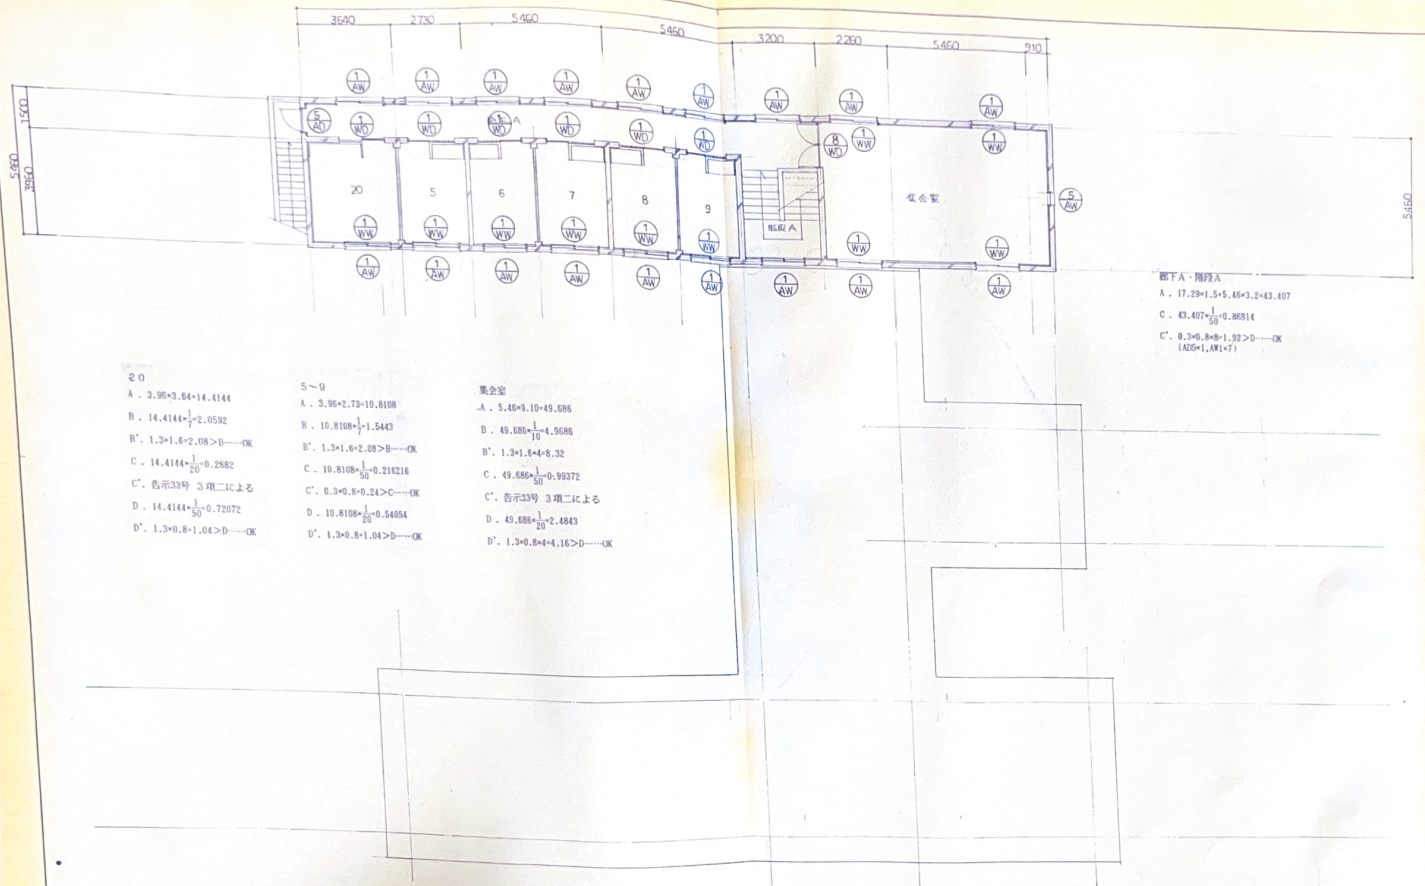

廊下 A・階段 A



本間利雄設計事務所 + 地域環境計画研究室


3 図 縦向きリスト 窓マークリスト

DATE 91.6 SCALE 1:100
 PROJECT NO. 91112
 DRAWING NO. A 117


小国基督教独立学園高等学校
男子寮新築工事

建 具 表 1

PROJECT NO. 91112 DRAWING NO. A 115

1 結 構 土 管 線 図 2922号
2 本 間 利 雄 設 計 事務所
3 設 計 者 利 雄 設 計 事務所


DATE 91.6 DRAWN BY

CHECKED BY SCALE 1/50


註 記

⑬
WV

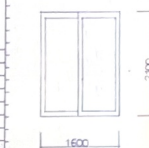

1
木製 縦 引違い戸
ハニヤ CL
透視 フロート 2% 断熱 4%
戸番
スズメシール
透視 フロート 2% 断熱 4%

⑭
WV



1
木製 縦 引違い戸
ハニヤ CL
透視 フロート 2% 断熱 4%
戸番
スズメシール

男子寮新築工事


建 具 表 2

PROJECT NO. 91112 DRAWING NO. A 113


1 建築士事務所
2 建築士事務所
3 建築士事務所
DATE 91.6 DRAWN BY
CHECKED BY SCALE 1/50


詳細 1	建築、具装品	1:30
------	--------	------

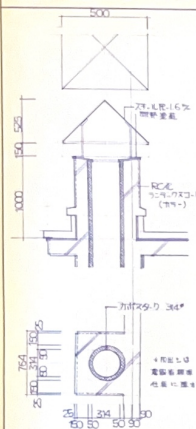


原組 2	下足入れ	1:40
------	------	------

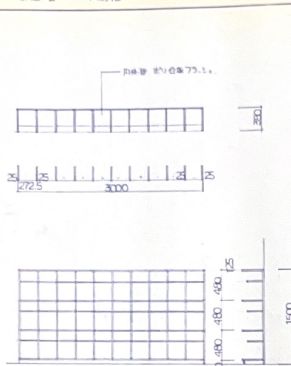

附 3 不足人

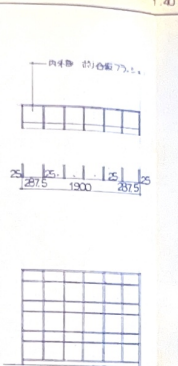

詳細 4 脱衣堀 , 1:40

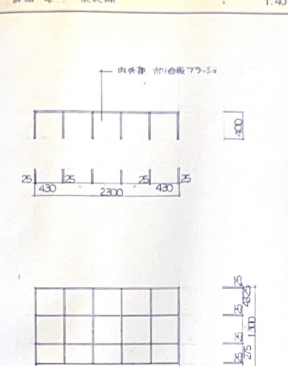

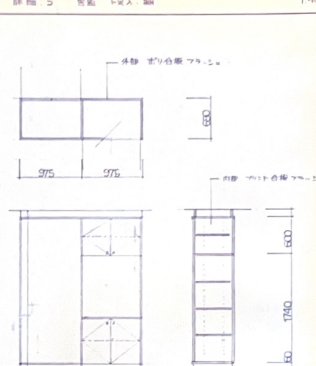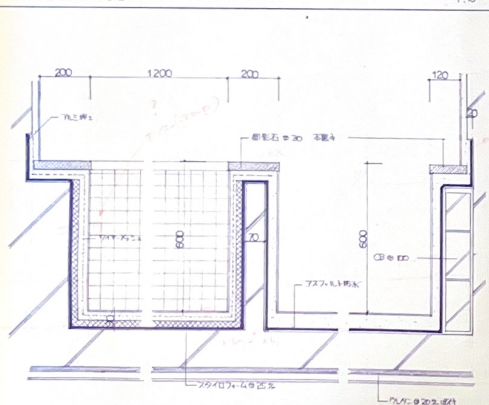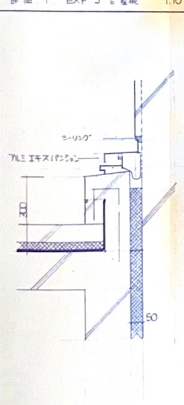
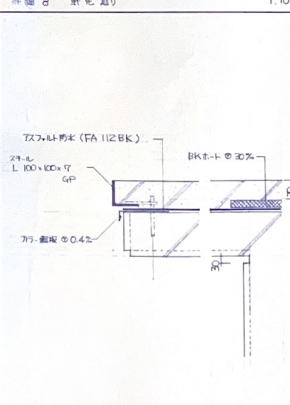




真細 9 宜 満リ 1:10

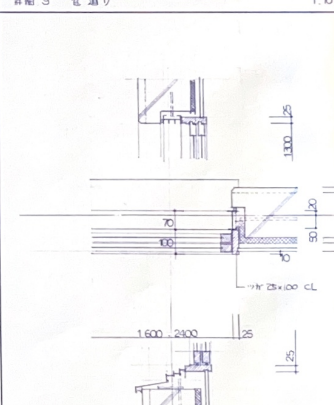

一般事項

構造形式	壁式鉄筋コンクリート造														
構造条件	長期 3kg/cm ² × 200 cm × 0.7 = 420 kg/cm ² 短期 1kg/cm ² × 0.35 × 210 kg/cm ²														
設計地耐力	(長期) 10 T/M ²														
使用材料	鉄筋 SD300A 295A 軽体コンクリート FC ≥ 210 kg/cm ³ スラック 18cm 土間コンクリート FC ≥ 210 kg/cm ³ " 15cm 底コンクリート FC ≥ 150 kg/cm ³ " 15cm														
断面表示	<table border="1"> <tr> <td>断面</td> <td>D10</td> <td>D13</td> <td>D15</td> <td>D19</td> </tr> <tr> <td>記号</td> <td>○</td> <td>△</td> <td>▽</td> <td>●</td> </tr> </table>					断面	D10	D13	D15	D19	記号	○	△	▽	●
断面	D10	D13	D15	D19											
記号	○	△	▽	●											
断面継ぎ	重継ぎ 40d を基本とする。 但し D15 以上は 1/2 径倍と可とする														
配筋	角鉄筋 底コンクリート t=50 鉄筋径(φ) 20 土間コンクリート t=150 角鉄筋(φ) 150														
仕 工 費															
用 意															
	壁面にあり上部鉄筋数値に相違ある時は設計家室を問う														

鉄筋、断面の標準

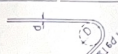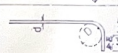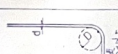断面形状	形 状	断面形状(単位: D)

鉄筋の断面形状と重継ぎの長さ


鉄筋形状	鉄筋形状(単位: kg/cm ²)	断面形状	重継ぎ長さ
		一般	
		上 部 筋	
		下 部 筋	
SD300A 295A	210	35d (400)	25d
		10d 以下	150mm
重 継			40d

d は 鉄筋径(単位: mm) とする。
(1) は 鉄筋径(単位: mm) とする。

1 基礎の配筋



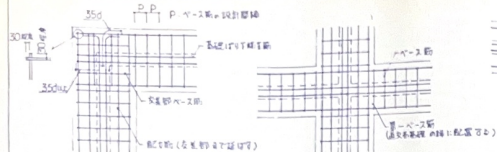


2 壁筋と梁筋の納まり

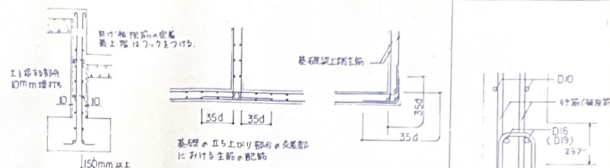

3 梁筋の定着の配筋




4 梁筋の定着

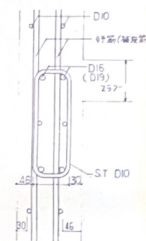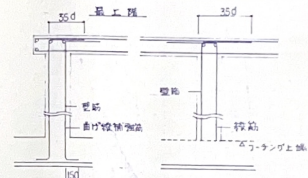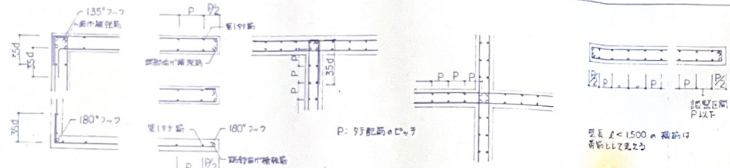

5 梁筋の定着の配筋

6 スラブラ筋の定着




7 壁筋と梁筋の納まり

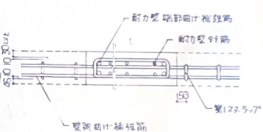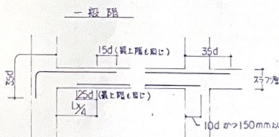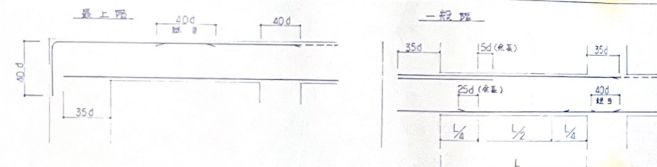


8 梁開口部補強

9 梁開口部補強

10 スラバ開口部補強

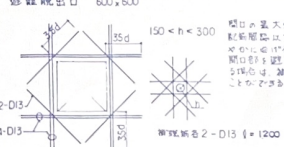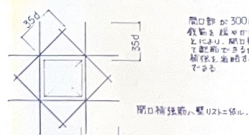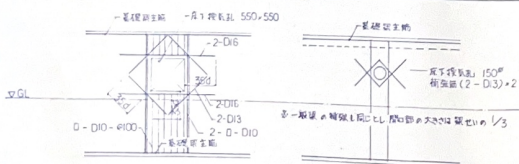

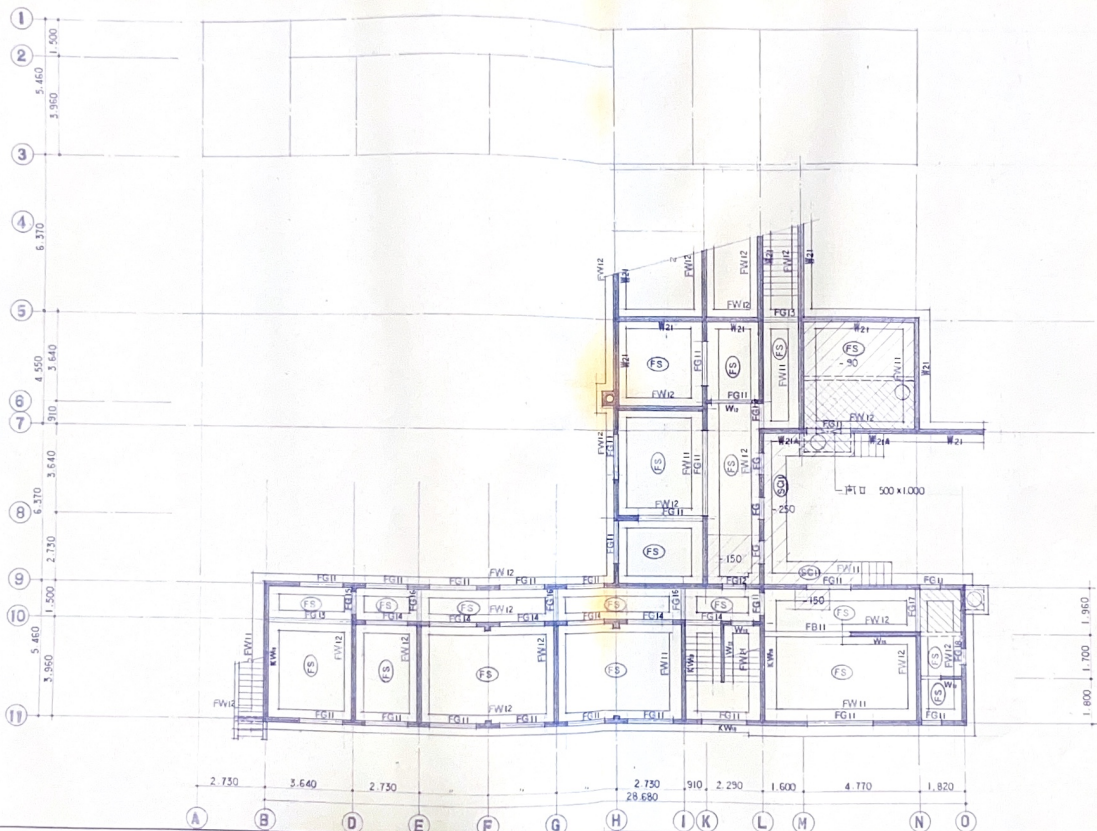



本間利雄設計事務所・地域環境計画研究室


小国基督教独立学園高等学校男子寮新築工事

I 障子床伏図 (A/F 1/10)

DATE	91.6	SCALE	1/100
PROJECT NO.	91112		
DRAWING NO.	5103		

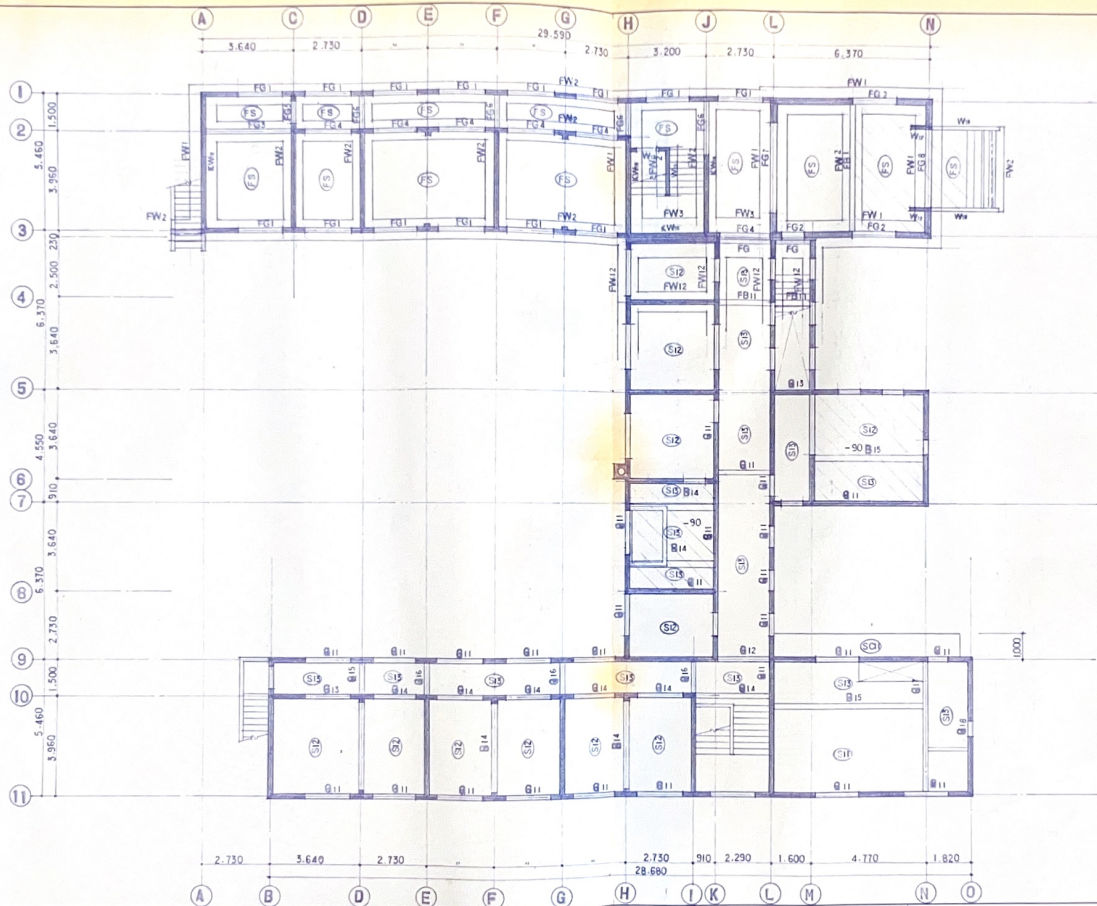

特記4階ハ、WwトZエ。

本間利雄設計事務所・地域環境計画研究室

1 建築士登録第2525号 代表利雄

小国基督教私立学園高等学校男子寮新築工事

1.2 階梁床図

(A1.1.1.1)

DATE 91.6

SCALE 1/100

PROJECT NO. 91.112

DRAWING NO. S.104



本間利雄設計事務所 + 地域環境計画研究室


1 階建築士登録第27025号 東京都 利 雄


2. R 階梁床伏図 (ULTY112)

DATE	91.6	SCALE	1/300
PROJECT NO.	91112		
DRAWING NO.	S 105		



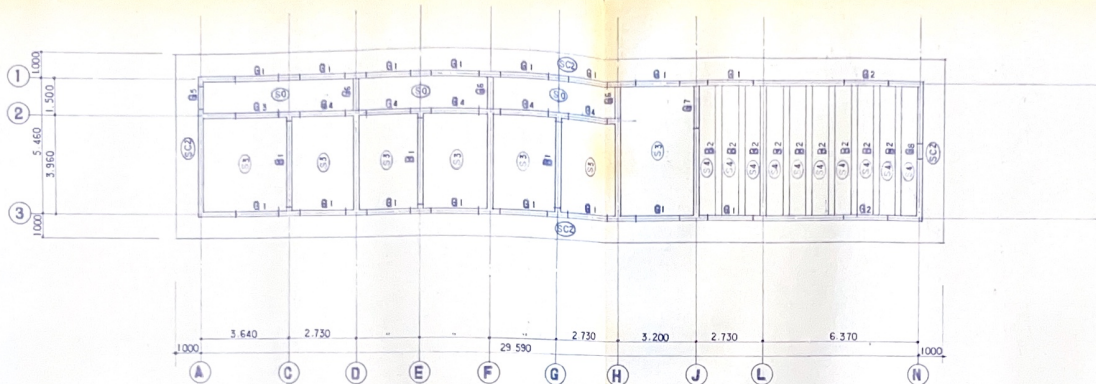

本間利雄設計事務所+地域環境計画研究室


小国基督教独立学園高等学校男子寮新築工事

R 階梁床伏図

(1/100)

DATE 91.6


SCALE 1/100

PROJECT NO.


91.112

DRAWING NO.

S.106

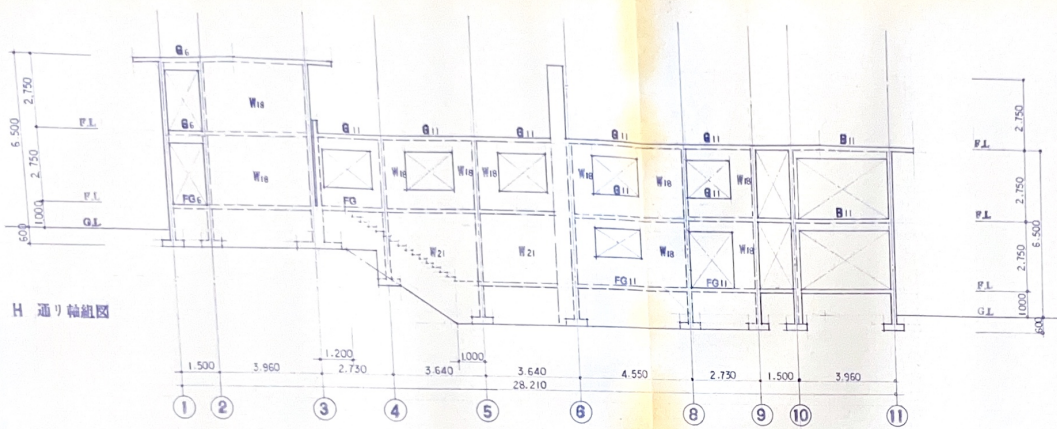

H 通り軸組図

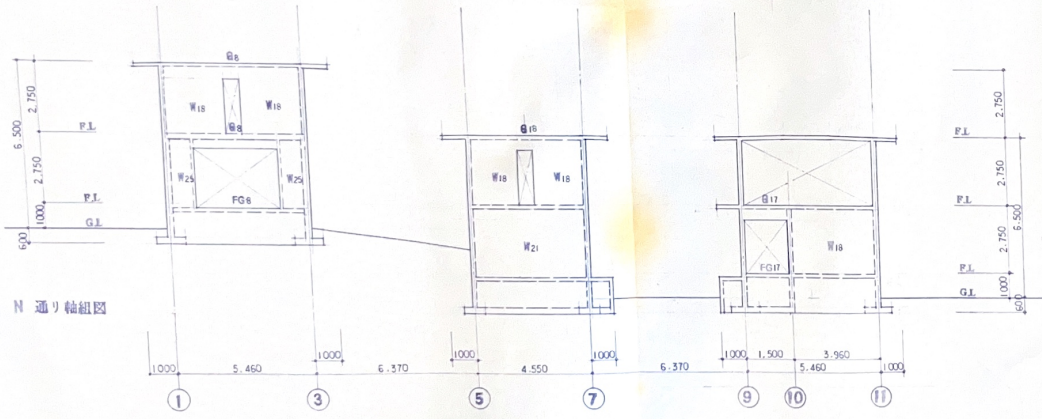

N 通り軸組図



本間利雄設計事務所・地域環境計画研究室

（建築士登録第7029号）※ 契約書

小国基督教独立学園高等学校男子寮新築工事



軸組図

DATE	91.6	SCALE	1/100
DRAWING NO.	91.112		
DESIGNED BY	S.107		


FW1 FW11

FW2 FW12


FW3

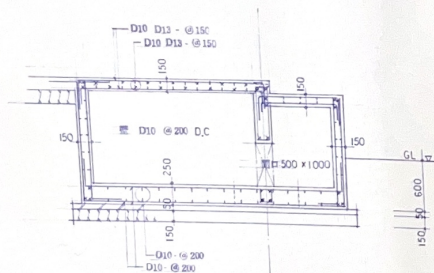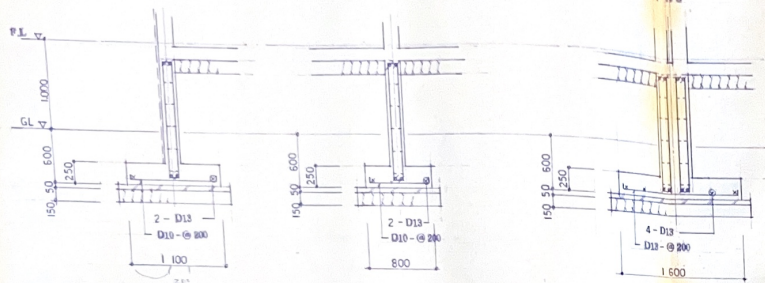

地床

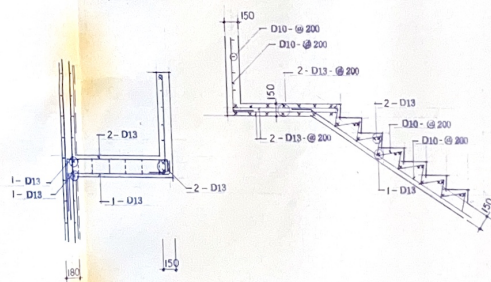

階段

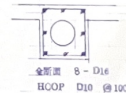

金型置 8 - D16
RCOP D10 @ 100

高圧

本間利雄設計事務所+地域環境計画研究室


小国基礎教社立学園高等学校男子寮新築工事

基礎リスト 総詳細配筋図

DATE	91 6	SCALE	1/30
PROJECT NO.	91 112		
DRAWING NO.	5 106		

行号	縦断面図	横断面図	行号	縦断面図	横断面図
S1			S11		
S2			S14		
S3					
S4					
S6					
SC1					
SC2			FS		
SC11					
			本間利雄設計事務所 + 地域環境計画研究室 1 建築士登録第3326号 本 図 利 雄		
			小国基盤教養独立学園高等学校男子寮附属工事 床版リスト DATE 91.6 SCALE 1/30 PROJECT NO 91112 DRAWING NO S 103		

小梁リスト scale 1/30

桁号	B1	B11	B2	B3	B14	B12
位置	全断面	全断面	全断面	全断面	全断面	両端 中央
断面						
上端部	2 - D16	2 - D19	2 - D16	2 - D16	3 - D19	3 - D19
下端部	4 - D18	3 - D19	2 - D16	3 - D19	3 - D19	5 - D19
スターラップ	□ - D10 - @ 200	□ - D10 - @ 200	□ - D10 - @ 200	□ - D10 - @ 200	□ - D10 - @ 200	□ - D10 - @ 200
縦筋					2 - D10	2 - D10
巾止筋					~ D10 - @ 1000	~ D10 - @ 1000
桁号	B15	B18	FB11			
位置	全断面	全断面	全断面			
断面						
上端部	3 - D16	2 - D19	2 - D16			
下端部	3 - D16	3 - D19	2 - D16			
スターラップ	□ - D10 - @ 200	□ - D10 - @ 200	□ - D10 - @ 200			
縦筋			D10 - @ 250			
巾止筋			D10 - @ 1000			

壁リスト scale 1/30

桁号	W25	W21	W21A	W19
断面				
縦筋	2 - D10 - @ 250	2 - D13 - @ 150	2 - D10 - @ 250	2 - D10 - @ 250
横筋	2 - D10 - @ 250	2 - D10 - @ 200	2 - D10 - @ 250	2 - D10 - @ 250
開口補強筋	2 - D13	2 - D13	2 - D13	2 - D13
縦筋	2 - D13	2 - D13	2 - D13	2 - D13
ナメ筋	1 - D13	1 - D13	1 - D13	1 - D13
桁号	W15	W12		KW18
断面				
縦筋	1 - D10 - @ 200	1 - D10 - @ 250		2 - D13 - @ 200
横筋	1 - D10 - @ 200	1 - D10 - @ 250		2 - D10 - @ 250
開口補強筋	1 - D13	1 - D13		2 - D13
縦筋	1 - D13	1 - D13		2 - D13
ナメ筋	1 - D13	1 - D13		1 - D13



本間利雄設計事務所 + 地域環境計画研究室


小国基督教徒立学園高等学校男子寮新築工事

DATE 91.6 SCALE 1/30

DRAWING NO. 91.112

SHEET NO. S 110

小梁リスト 壁リスト

大梁リスト


本間利雄設計事務所・地域環境計画研究室

1 建築士登録第2525号 本間利雄

小国基盤独立学園高等学校男子寮新築工事


大梁リスト

DATE 91.6

SCALE 1/30

PROJECT NO 91112

DRAWING NO S 111

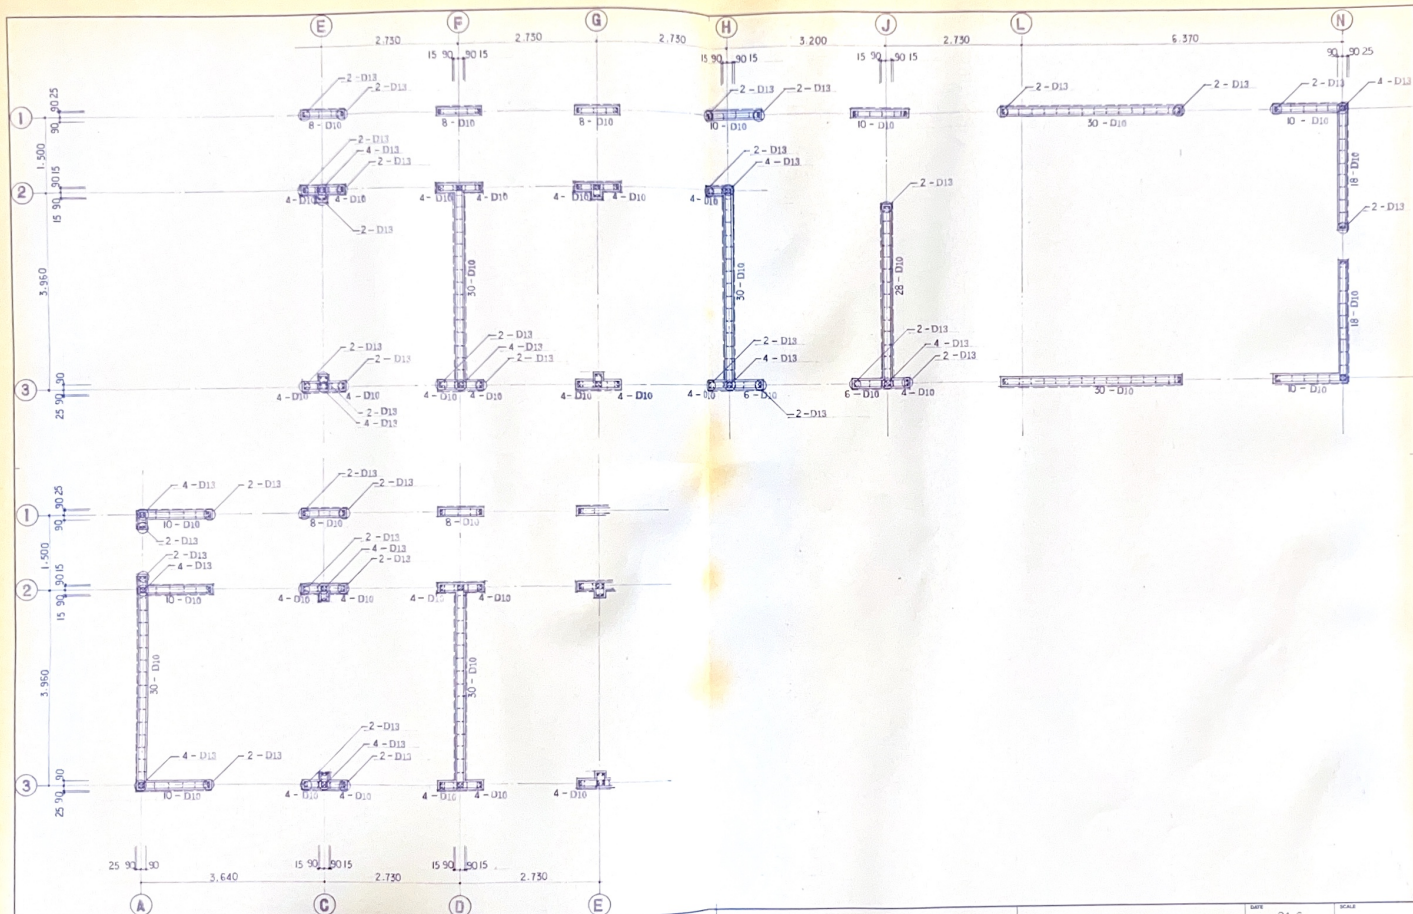


本間利雄設計事務所＋地域環境計画研究室

（建築士登録第2525号） 本 規 則 第

中国基督教独立学園高等学校男子寮新築工事

2 階平面図（詳略図）

DATE	91.6	SCALE	1/50
PROJECT NO.	91112		
DRAWING NO.	S 113		

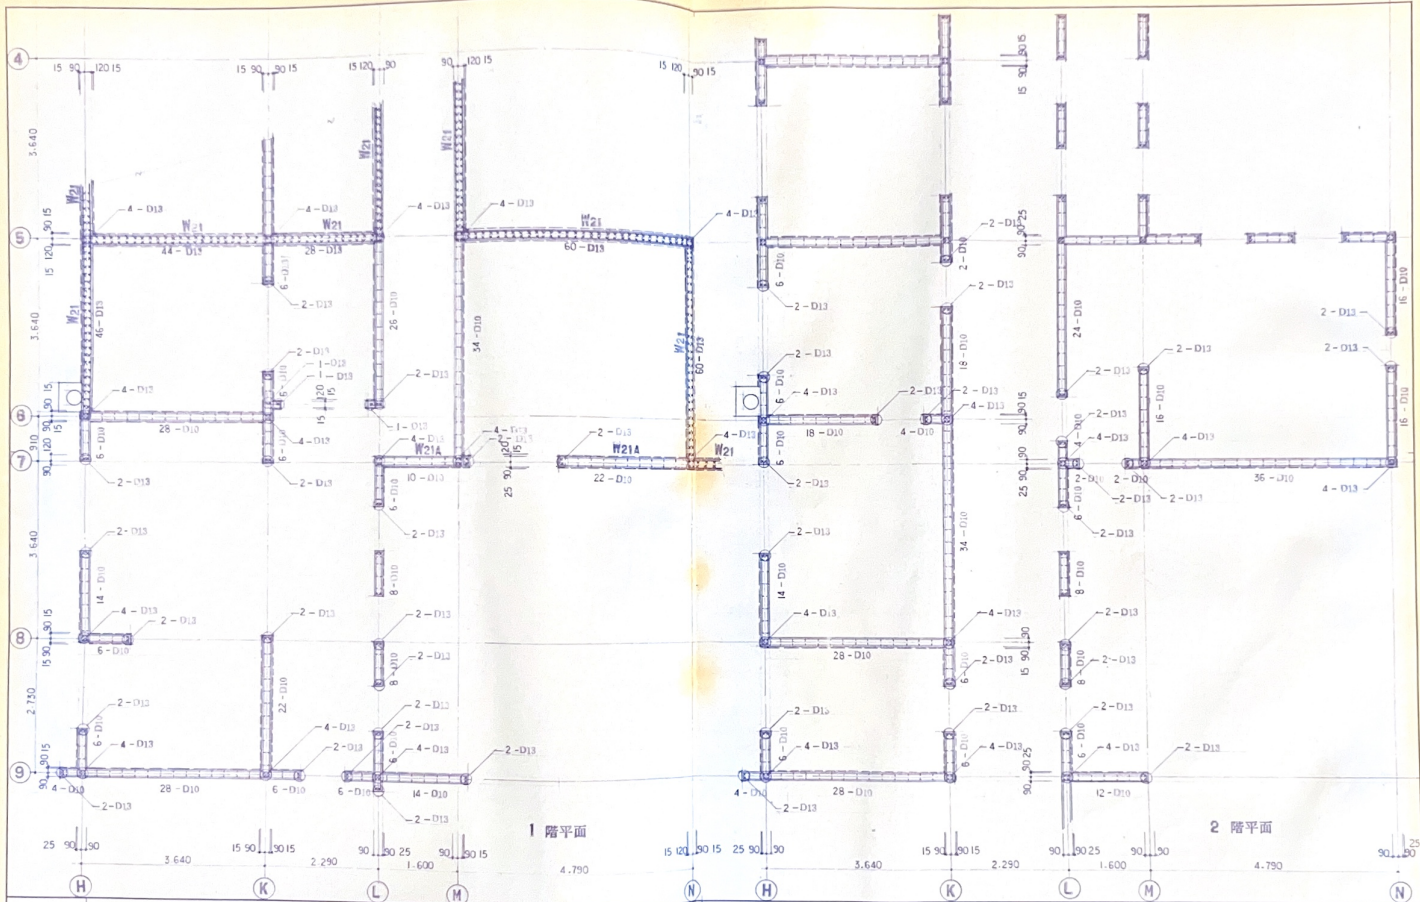

本間利雄設計事務所＋地域環境計画研究室

1 級建築士登録第2229号 主 業 校 舎


中国基督教独立学園高等学校男子寮新築工事


DATE 91.6 SCALE 1/50

PLOT NO. 91112

DRAWING NO. S 114

1.2 階平面図詳細図

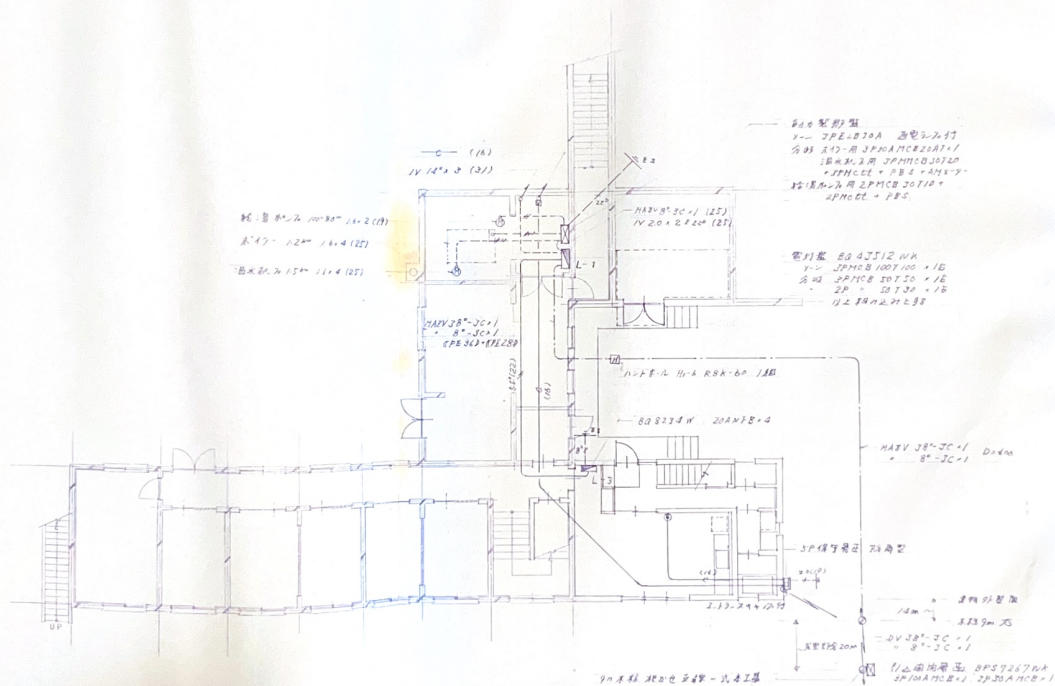

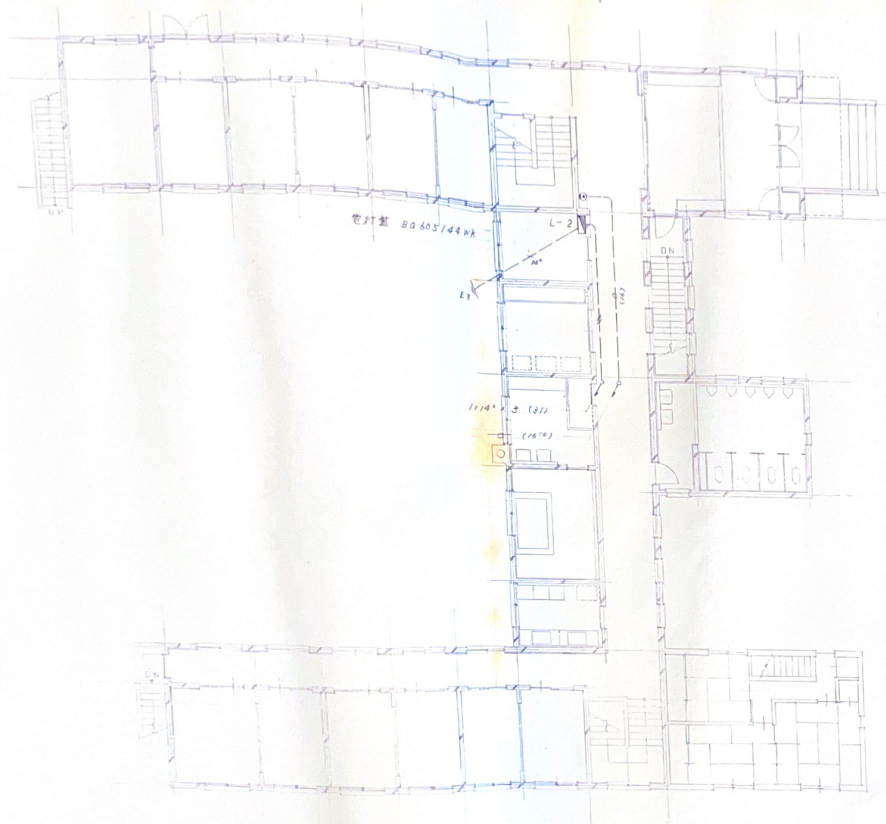

本間利雄設計事務所+地域環境計画研究室




PROJECT NO.

SCALE 1:100

DRAWING NO.

E-102

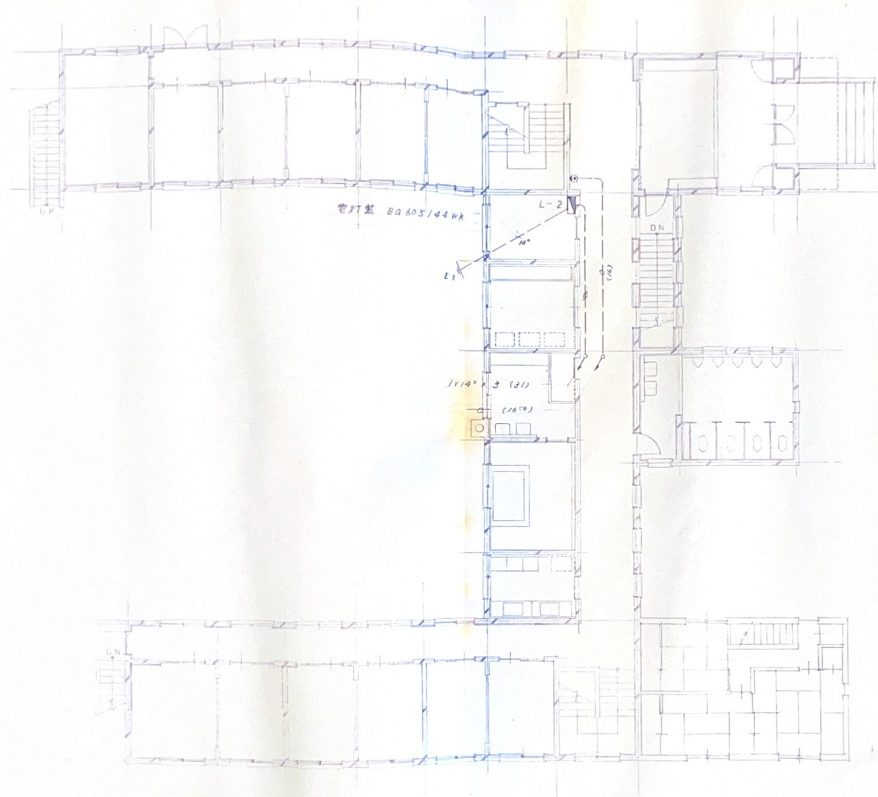

本間利雄設計事務所+地域環境計画研究室


小国基督教独立学園高等中学校男子寮新築工事

電気設備図

2

幹線動力 弱電関係設備図


DATE '91.06

PROJECT NO.

SCALE 1:100

DRAWING NO.

E-102

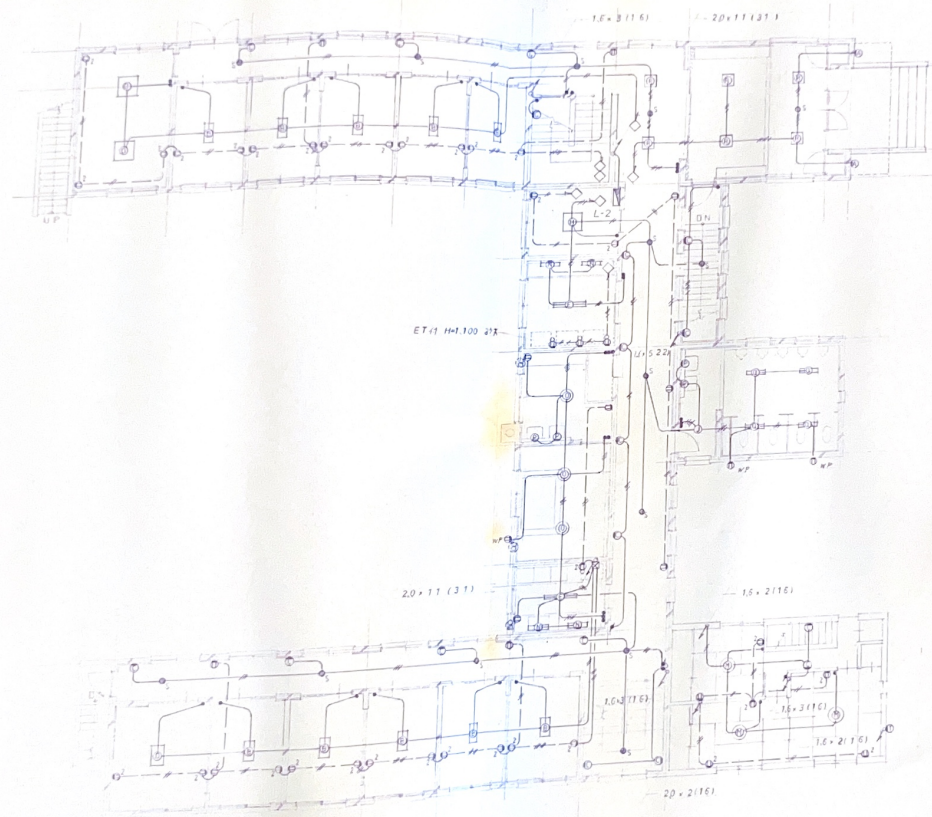


本間利雄設計事務所 + 地域環境計画研究室

小国基督教独立学園高等学校男子寮新築工事

電気設備図 2 配電コンセント設備図

PROJECT NO.			
DRAWING NO.	E-104		

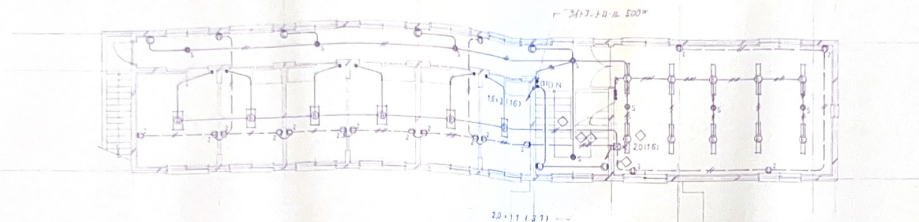

本間利雄設計事務所＋地域環境計画研究室


電気設備図

3 階 電灯コンセント設備図

DATE	19.10.6	SCALE	1/100
PROJECT NO.			
DRAWING NO.			

E-105

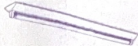① FL40W OG220713 	② FL20W OL131131 	③ FL40W OSO-1213 (A.R.) 	④ FL20W OL131141 	⑤ FL40W FA41034UH 	⑥ FL40W OD063023 
⑦ FL40W OL218033 	⑧ FL20W OL131338 	⑨ FL15W OL0655181 	⑩ FL60W OW218512 	⑪ FL60W OW009196 	⑫ FL40W 中環ALJ0510 
⑬ FCL40W30W DP150376 	⑭ FL20W HW725TGL 	⑮ FCL30W CW005257 	⑯ FL40W LW5613T 	⑰ FL20W FA21034GM ⑰ 上同型	⑱ FL60W LT56196T 
⑲ FL10W LB97032P  小225-角型	⑳ FL150W OG231551 				



本間利雄設計事務所＋地域環境計画研究室


電気設備図


照明器具配置図

PAGE 5/5

DRAWING NO.

E-106

 HP 12-7P-1 (28)





E - 107

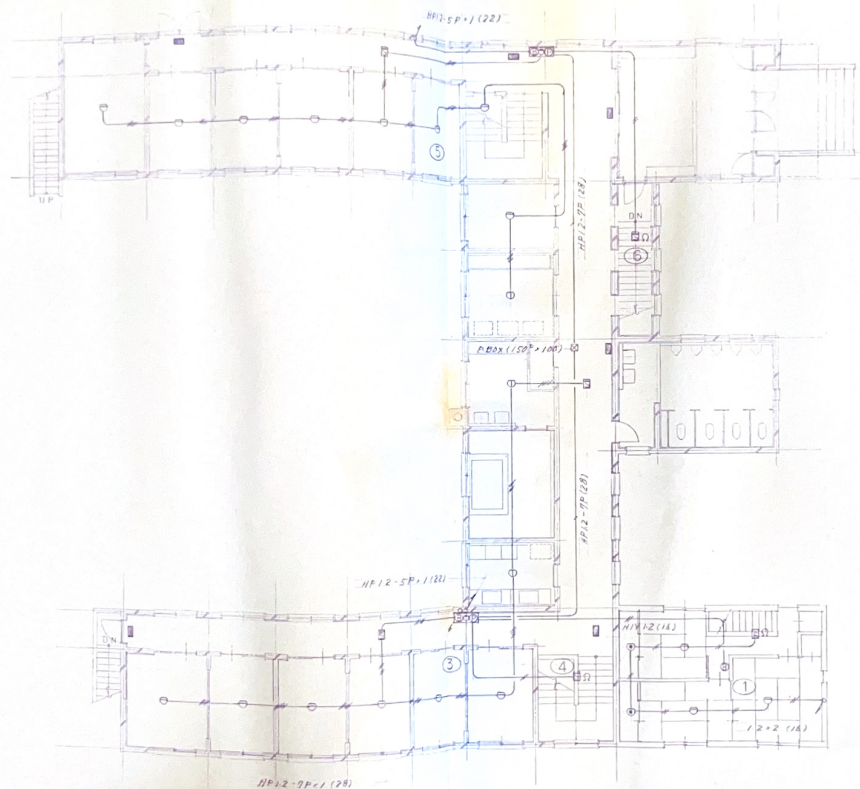

本間利雄設計事務所＋地域環境計画研究室



全国基督教独立学園高等学校男子寮新築工事

電気設備図

2

PROJECT NO.			
DRAWING NO.			
			E-108

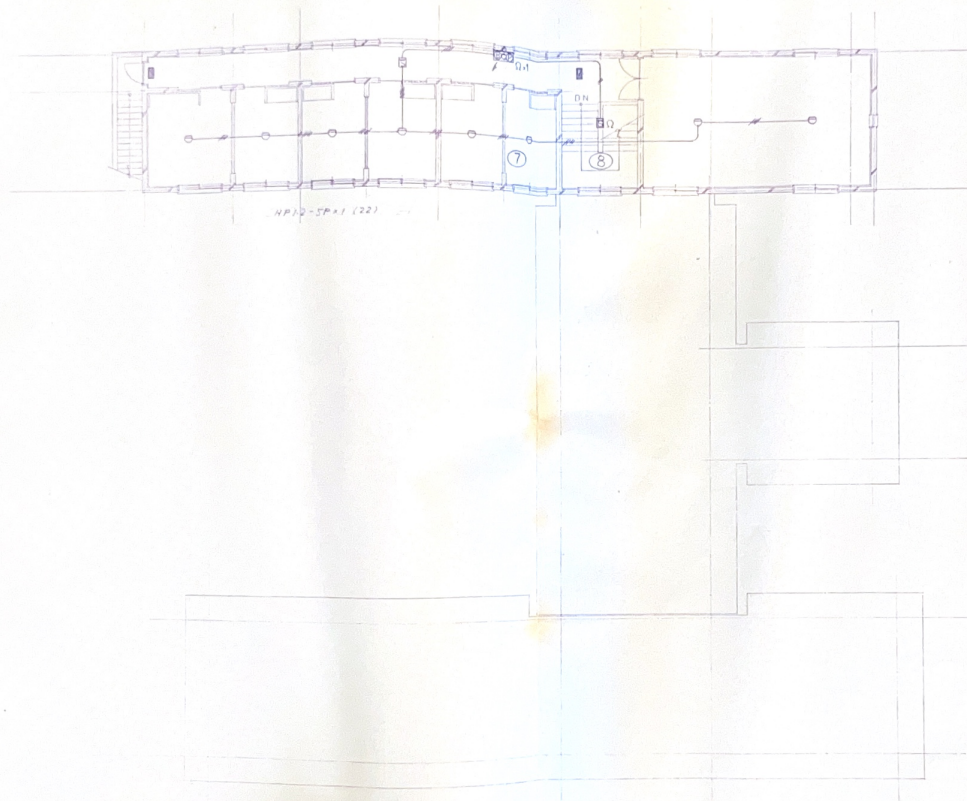

本間利雄設計事務所+地域環境計画研究室


小国基督教徒立字園高等学校男子寮新築工事

電気設備図



DATE '91.06

DRAWN BY

DRAWING NO.

SCALE 1/100

E-109

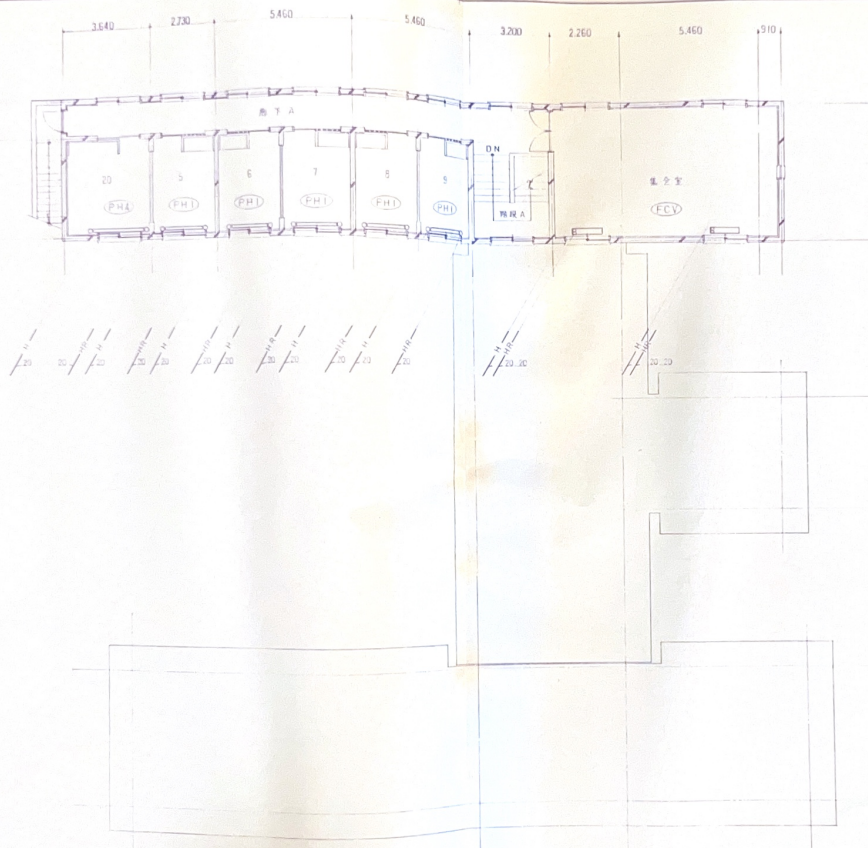

本間利雄設計事務所+地域環境計画研究室


小国基督教独立学園高等学校男子寮新築工事


DATE 91.6. SCALE 1:100

PROJECT NO. 91112

DRAWING NO. 105

設計者 3 尾平 昌 隆

5,460
1,360
1,500

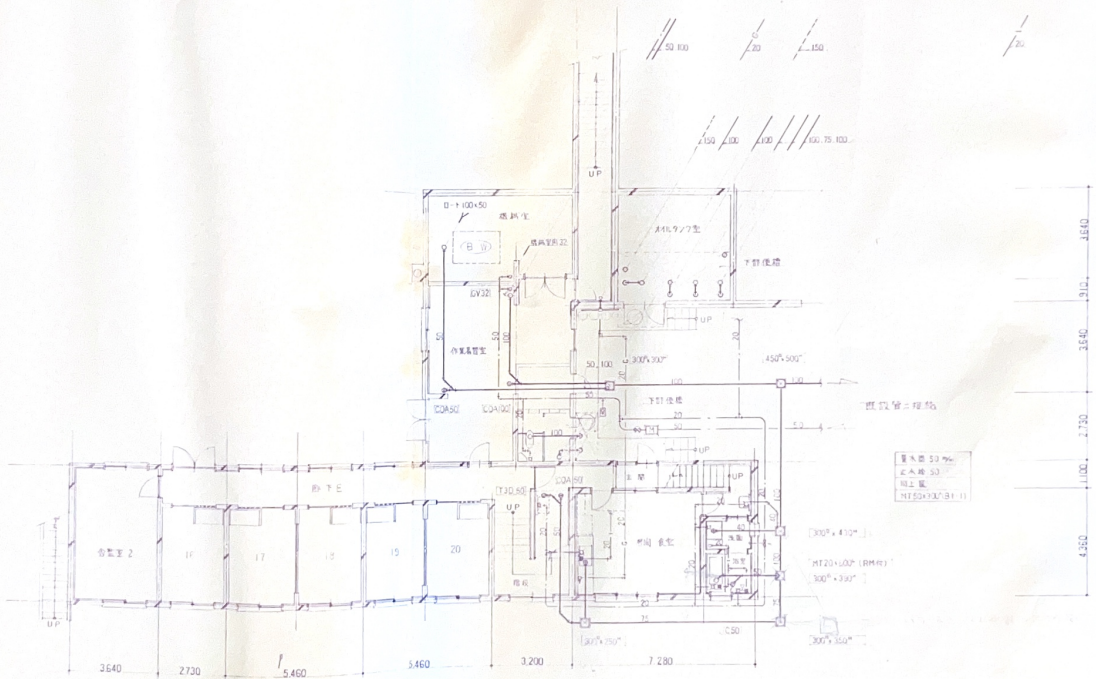

本間利雄設計事務所 + 地域環境計画研究室


小国基督教独立学園高等学校男子寮新築工事


SHEET 01. 0. SCALE 1:100

PROJECT NO. 01112

DRAWING NO. 11-11.6

※排水衛生設備

1 0 平 面 図

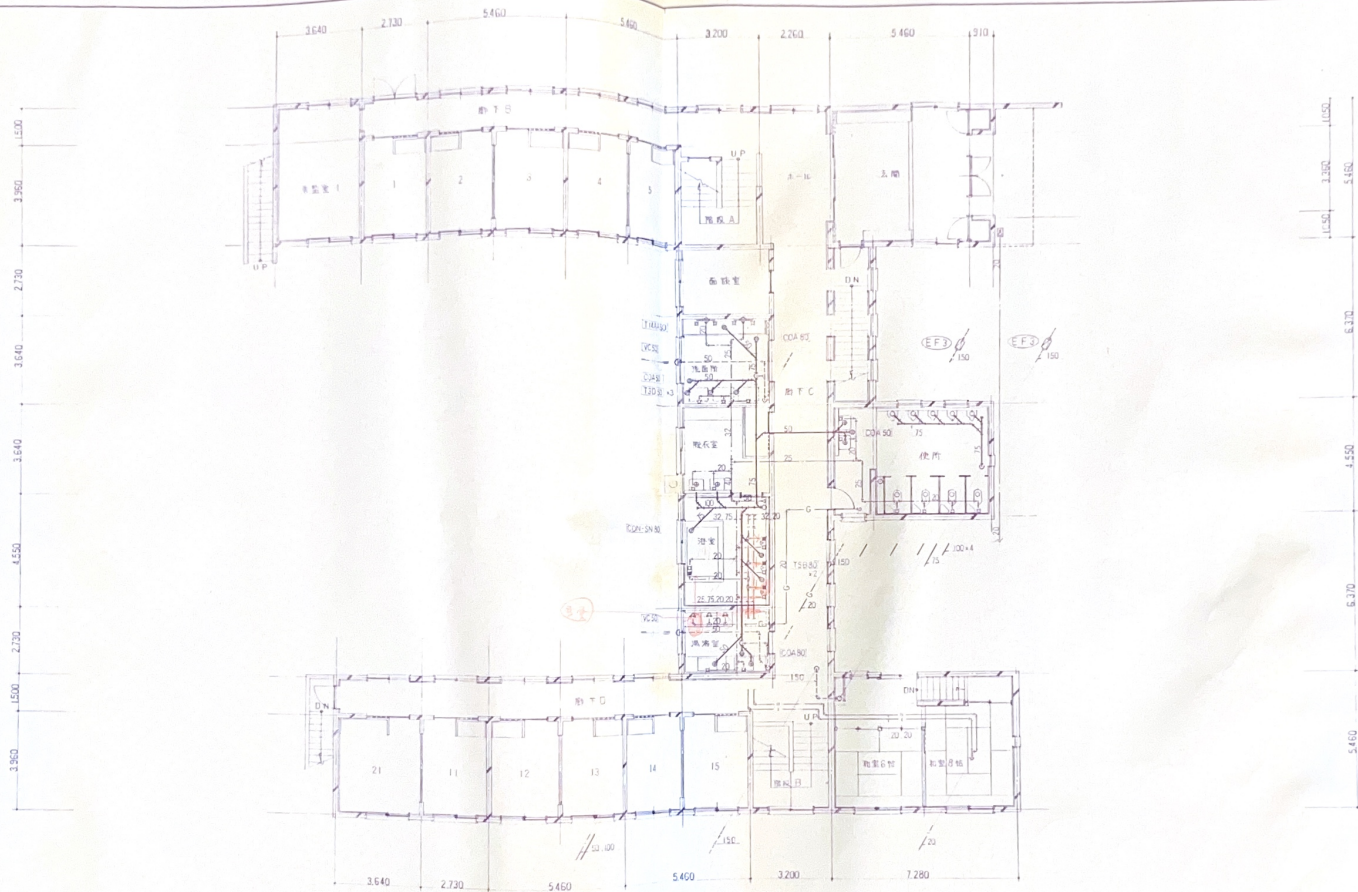

本間利雄設計事務所+地域環境計画研究室


小国基督教独立学園高等学校男子寮新築工事

DATE 91. 8.

SCALE 1:100

PROJECT NO.

91112

DRAWING NO.

M-107

給排水衛生設備

2 階平面図

記号	名	取	仕	機	台数
B W	ボイラー		超厚板、鋼製式、実出力 200 000 kW _{6kV} 、総消費電力 132,000 kW _{6kV} (5~60℃、40 t/h _{6kV}) 電気出力 120 000 kW _{6kV} (5~75℃、200 t/h _{6kV})、A 側消費電 25 346、貯湯容量 1 200 t 給排水ノズル最高使用圧力 10 m、総熱面積 5.81 m ² 、3"φ200×1.21 kVA、コンクリート基礎 100"		1
T O	貯油槽		鋼製無内タンク、容量 3 000 t、材質 JIS S 355 K 100 × 850" マンホール、サード、鋼板厚 LIB-S 色耐風腐一式、コンクリート基礎 300"		1
P H W	給湯循環ポンプ		ライオン社、SUS 製、25" × 40 t/min × 5 kg × 1"100" × 0.08 kw		1
P H	温水循環ポンプ		ライオン社、4.0" × 200 t/min × 15 m/kg × 3"200" × 1.5 kw		1
T E 1	給湯用暖房タンク		鋼製式、タンク容量 800 t、内部容量 450 t、有効圧力 1.9 kg/cm ² 、コンクリート基礎 100"		1
T F 2	暖房用暖房タンク		鋼製式、タンク容量 35 t、内部容量 24 t、有効圧力 1.9 kg/cm ² 、コンクリート基礎 100"		1
E F 1	壁付換気扇		電動機 20 kw × 540 rpm × 16"、SUS 製付付 7x7 ガラス		6
E F 2	浴室用換気扇		加熱直排、100" × 13"、"		1
E F 3	トイレ換気扇		150" × 240" × 25"、SUS 製付付 7x7 ガラス		2
P H 1	温水供給ヒーター		放射管 2 200 kW _{6kV} 、水量 3.7 t/h _{6kV} 、L45 レーシングアングル、サーモバルブ (TP22-16)		26
P H 2	-		- 2 700 - 、 - 3.7 - 、 - (- ~ 519)		1
P H 3	-		- 2 400 - 、 - 4.0 - 、 - (- ~ 615)		3
P H 4	-		- 2 900 - 、 - 4.8 - 、 - (- ~ C22)		8
P H 5	-		- 3 200 - 、 - 5.2 - 、 - (- ~ 625)		
			運転条件：温水入り温度 = 75℃、温水出口温度 = 65℃、室温 = 20℃		
F C V	ファンコンベクター		電気出力 5 700 kW _{6kV} 、水量 15 t/h _{6kV} 、温水入出力レーシングコウラ、1"100" × 37"		2
			運転条件：温水入り温度 = 75℃、室温 = 22℃		

[illegible]

本間利雄設計事務所＋地域環境計画研究室


小国基督教独立学園高等学校男子寮新築工事


DATE _____

PROJECT NO.	91112
-------------	-------

